




QUADRO DE ÁREAS	
PRÉDIO DA REITORIA - TERREO	
AMBIENTE	ÁREA (m²)
SALA DA REITORIA	29,68
SALA DA REITORIA	19,68
GABINETE DA REITORIA	27,93
PROEC	22,85
CIRCULAÇÃO	12,95
PROGRAD I	28,17
PROGRAD II	41,46
BWC	3,91
CIRCULAÇÃO	9,80
BWC	5,00
BWC	5,21
JURIDICO	16,80
EAD I	12,24
CIRCULAÇÃO	32,42
ESCALA	21,54
PROTOCOLO	12,24
SALA DOS CONSELHOS	128,31
BWC	5,05
BWC	4,95
ALMOXARIFADO	8,04
ÁREA ÚTIL - TERREO	484,73
PRÉDIO DA REITORIA - PRIMEIRO PAVIMENTO	
PROFAT I	19,68
PROFAT II	27,93
PROFAT III	23,10
PROFAT	41,90
PROPAV	28,48
BWC	3,91
CIRCULAÇÃO	22,85
C.R.L.	16,80
EAD II	12,24
COMUNICAÇÃO	11,55
SACADA	2,79
CIRCULAÇÃO	16,25
ARQUIVO I	12,24
NTI I	17,13
NTI II	3,91
ARQUIVO II	15,66
IMPRESSÃO	9,80
COPACOCINA	10,69
BWC	5,21
BWC	4,95
ÁREA ÚTIL - PRIMEIRO PAVIMENTO	297,08
ÁREA CONSTRUÍDA - PRÉDIO	972,38

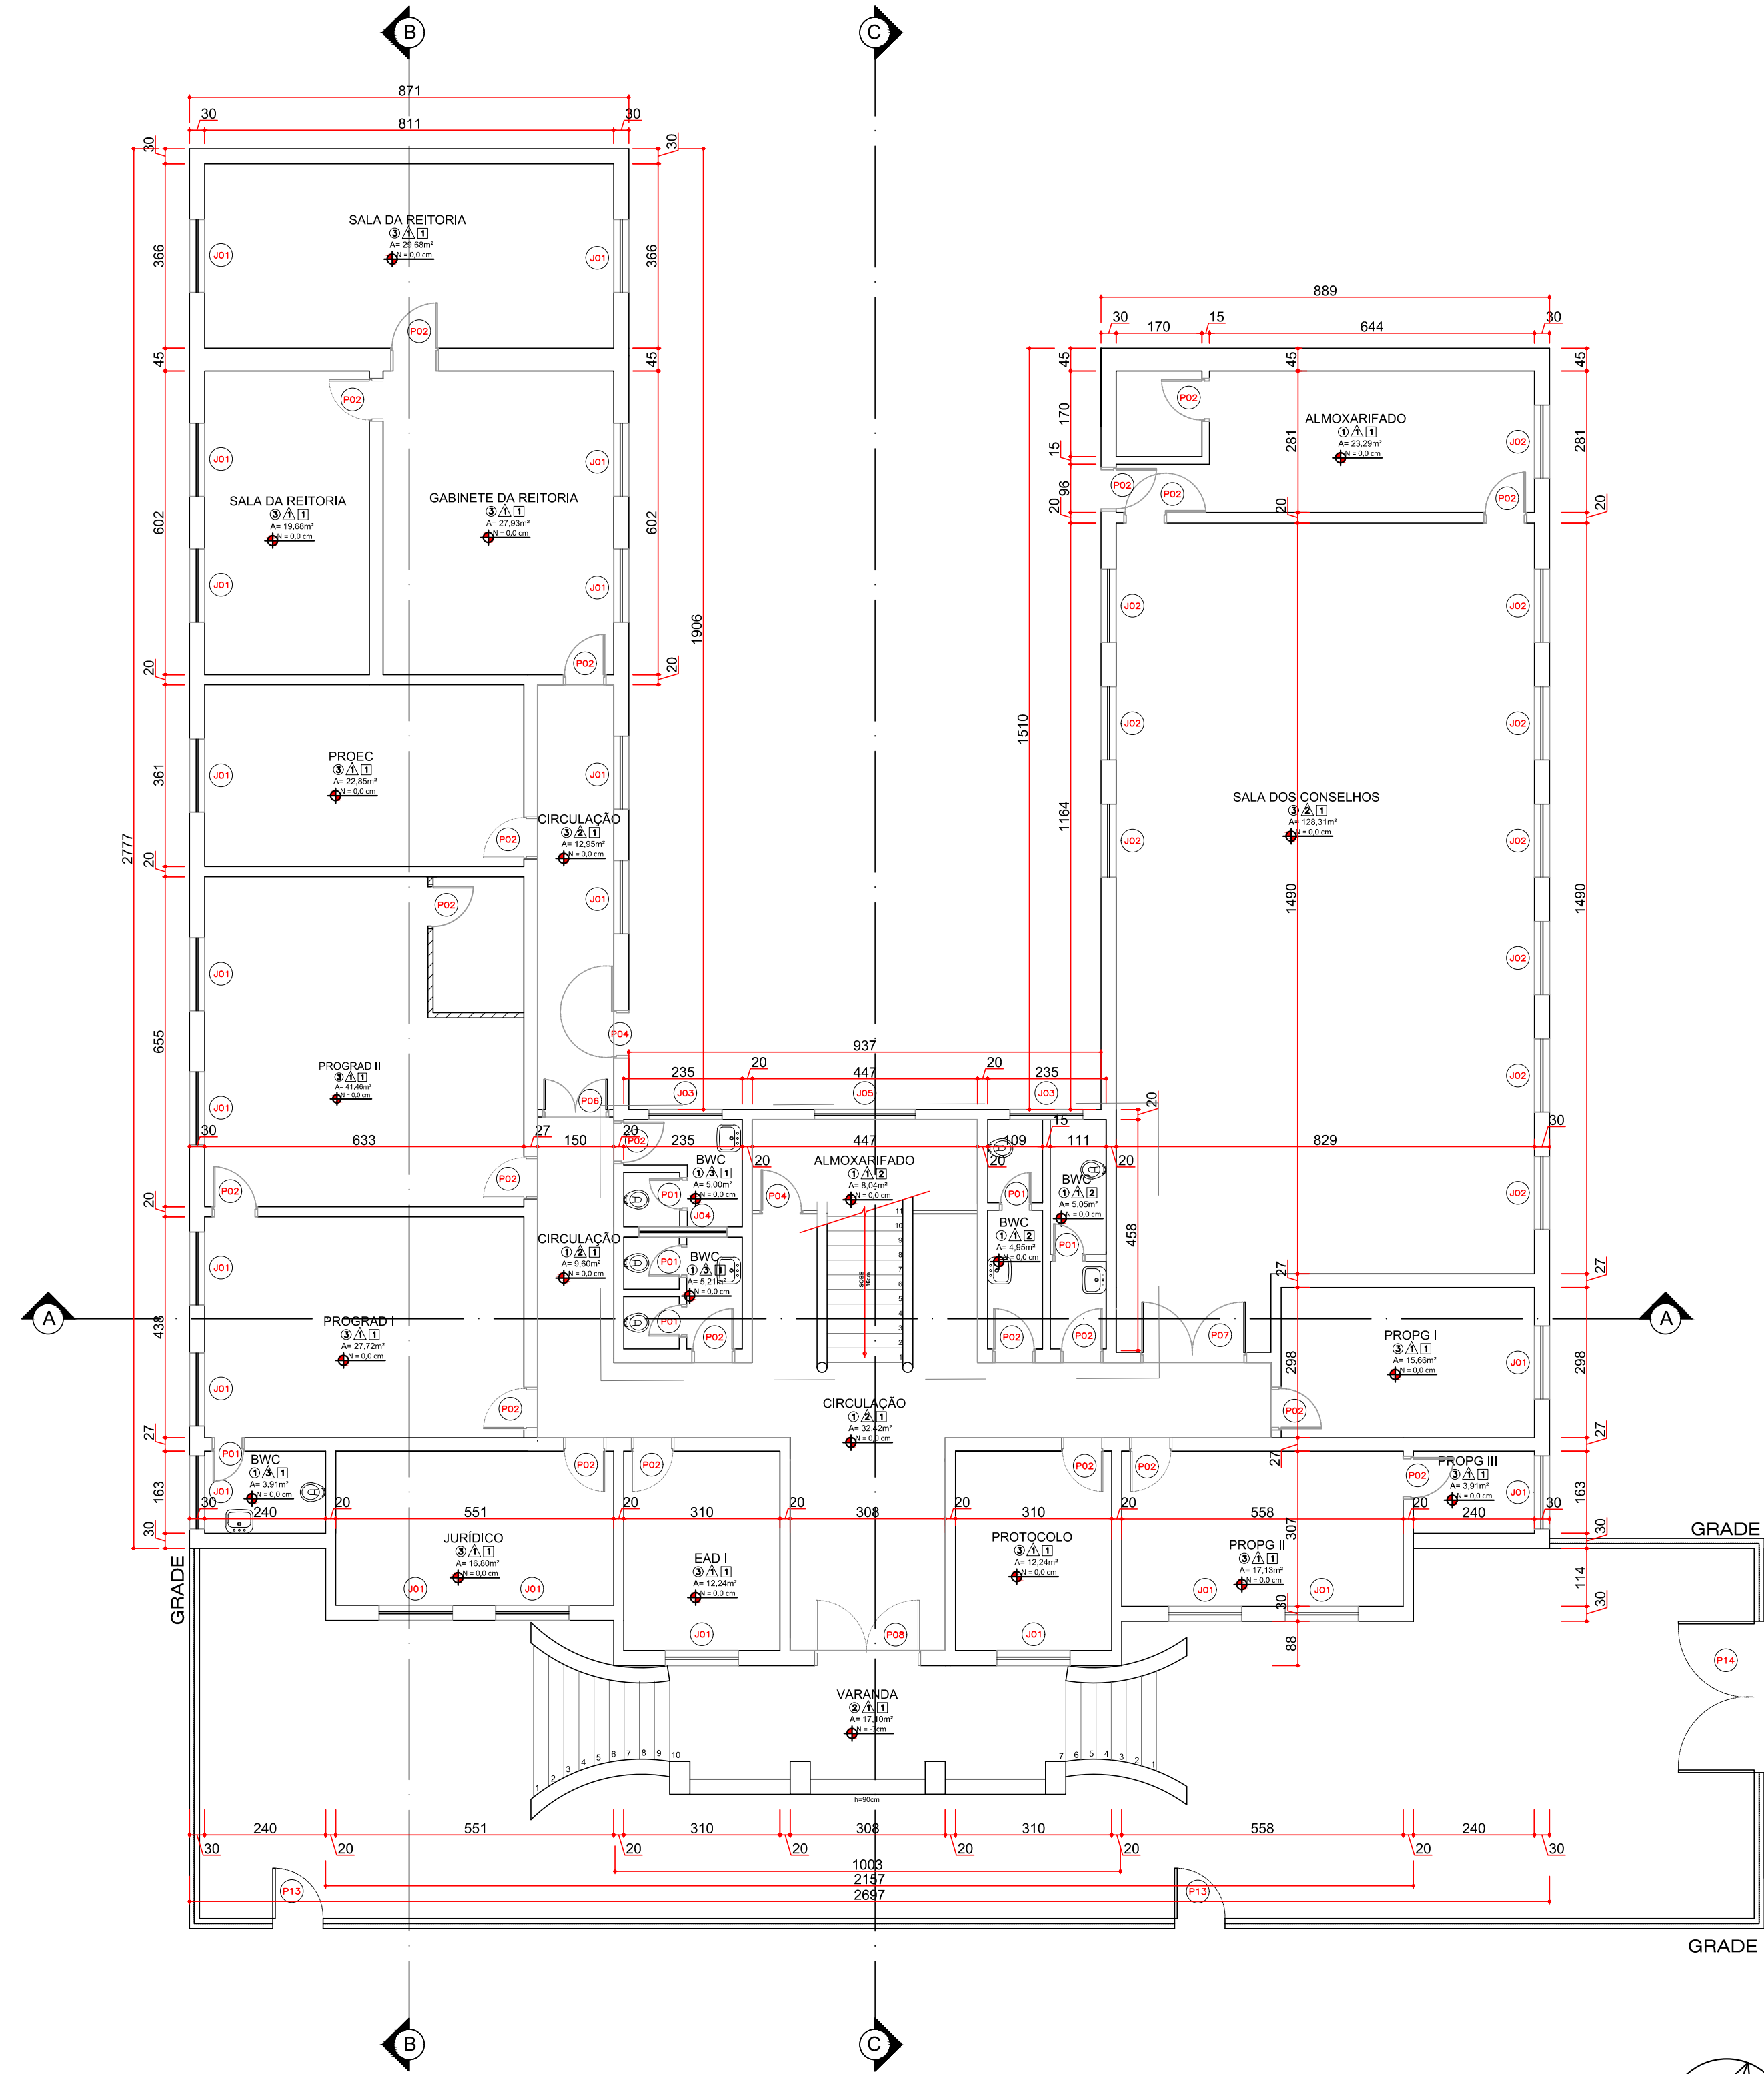


PLANTA BAIXA - TÉRREO
ESCALA 1:100
MEDIDAS EM CENTÍMETROS

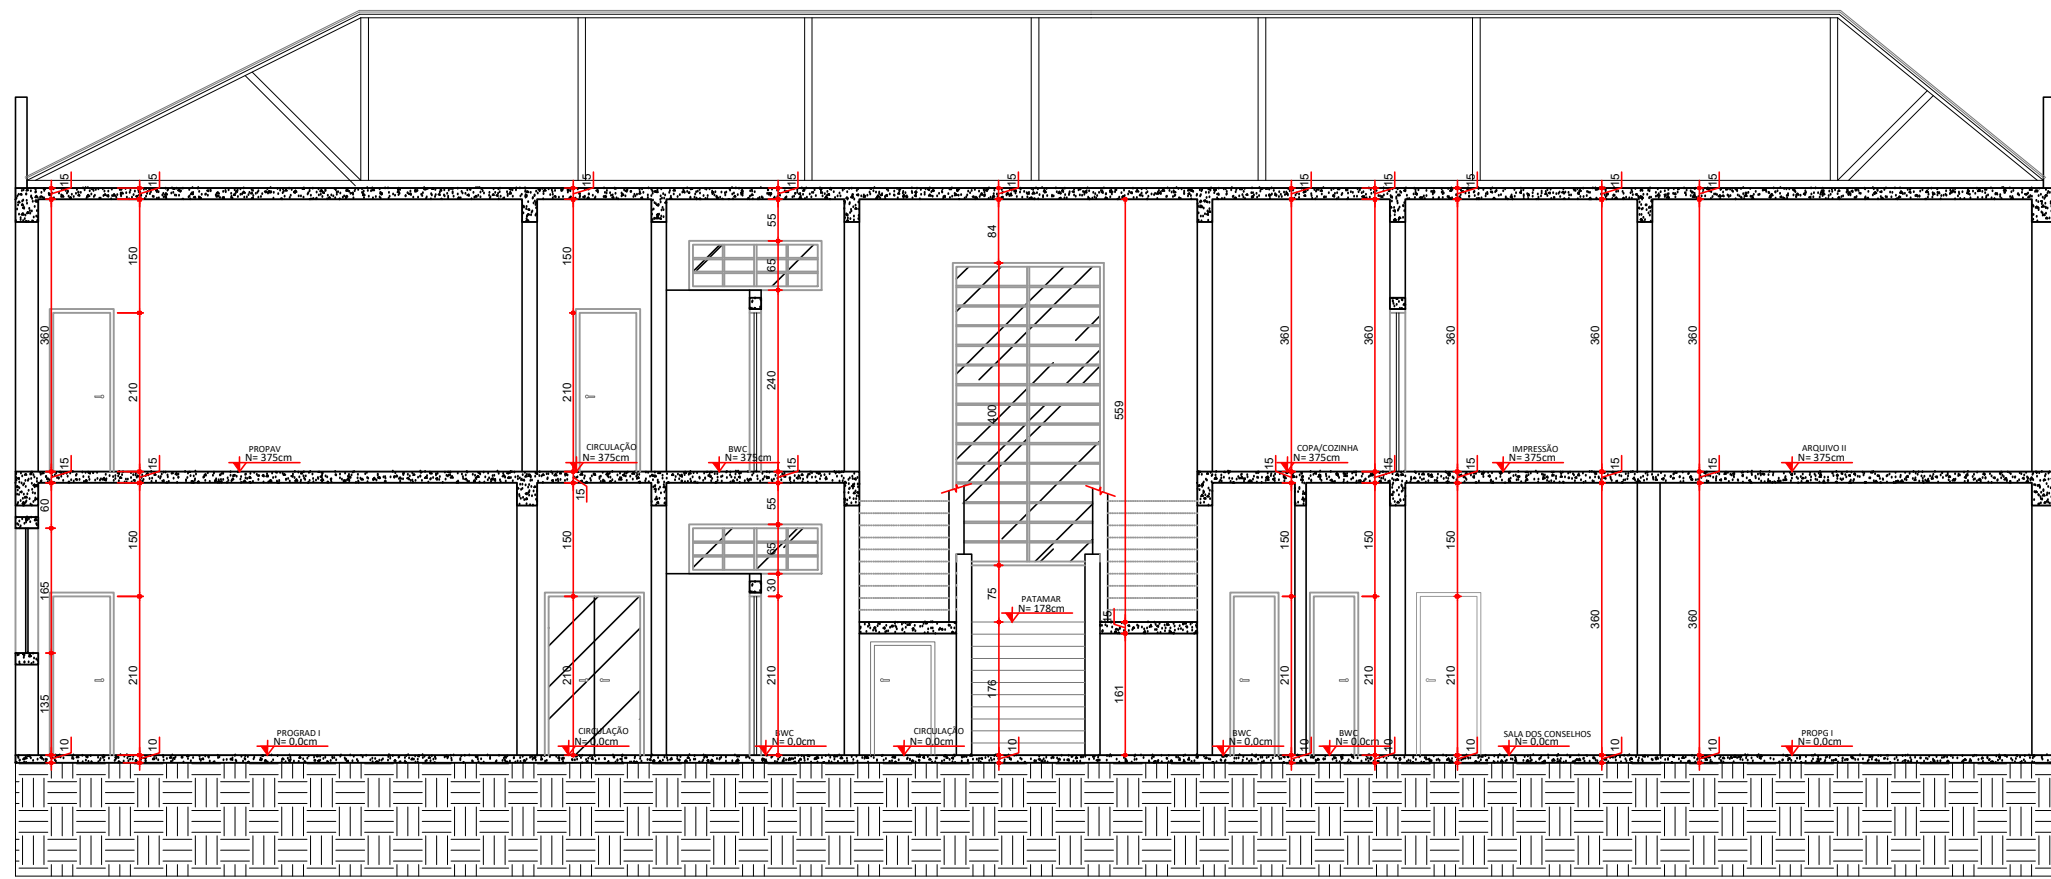


CORTE A-A
ESCALA 1:100
MEDIDAS EM CENTÍMETROS

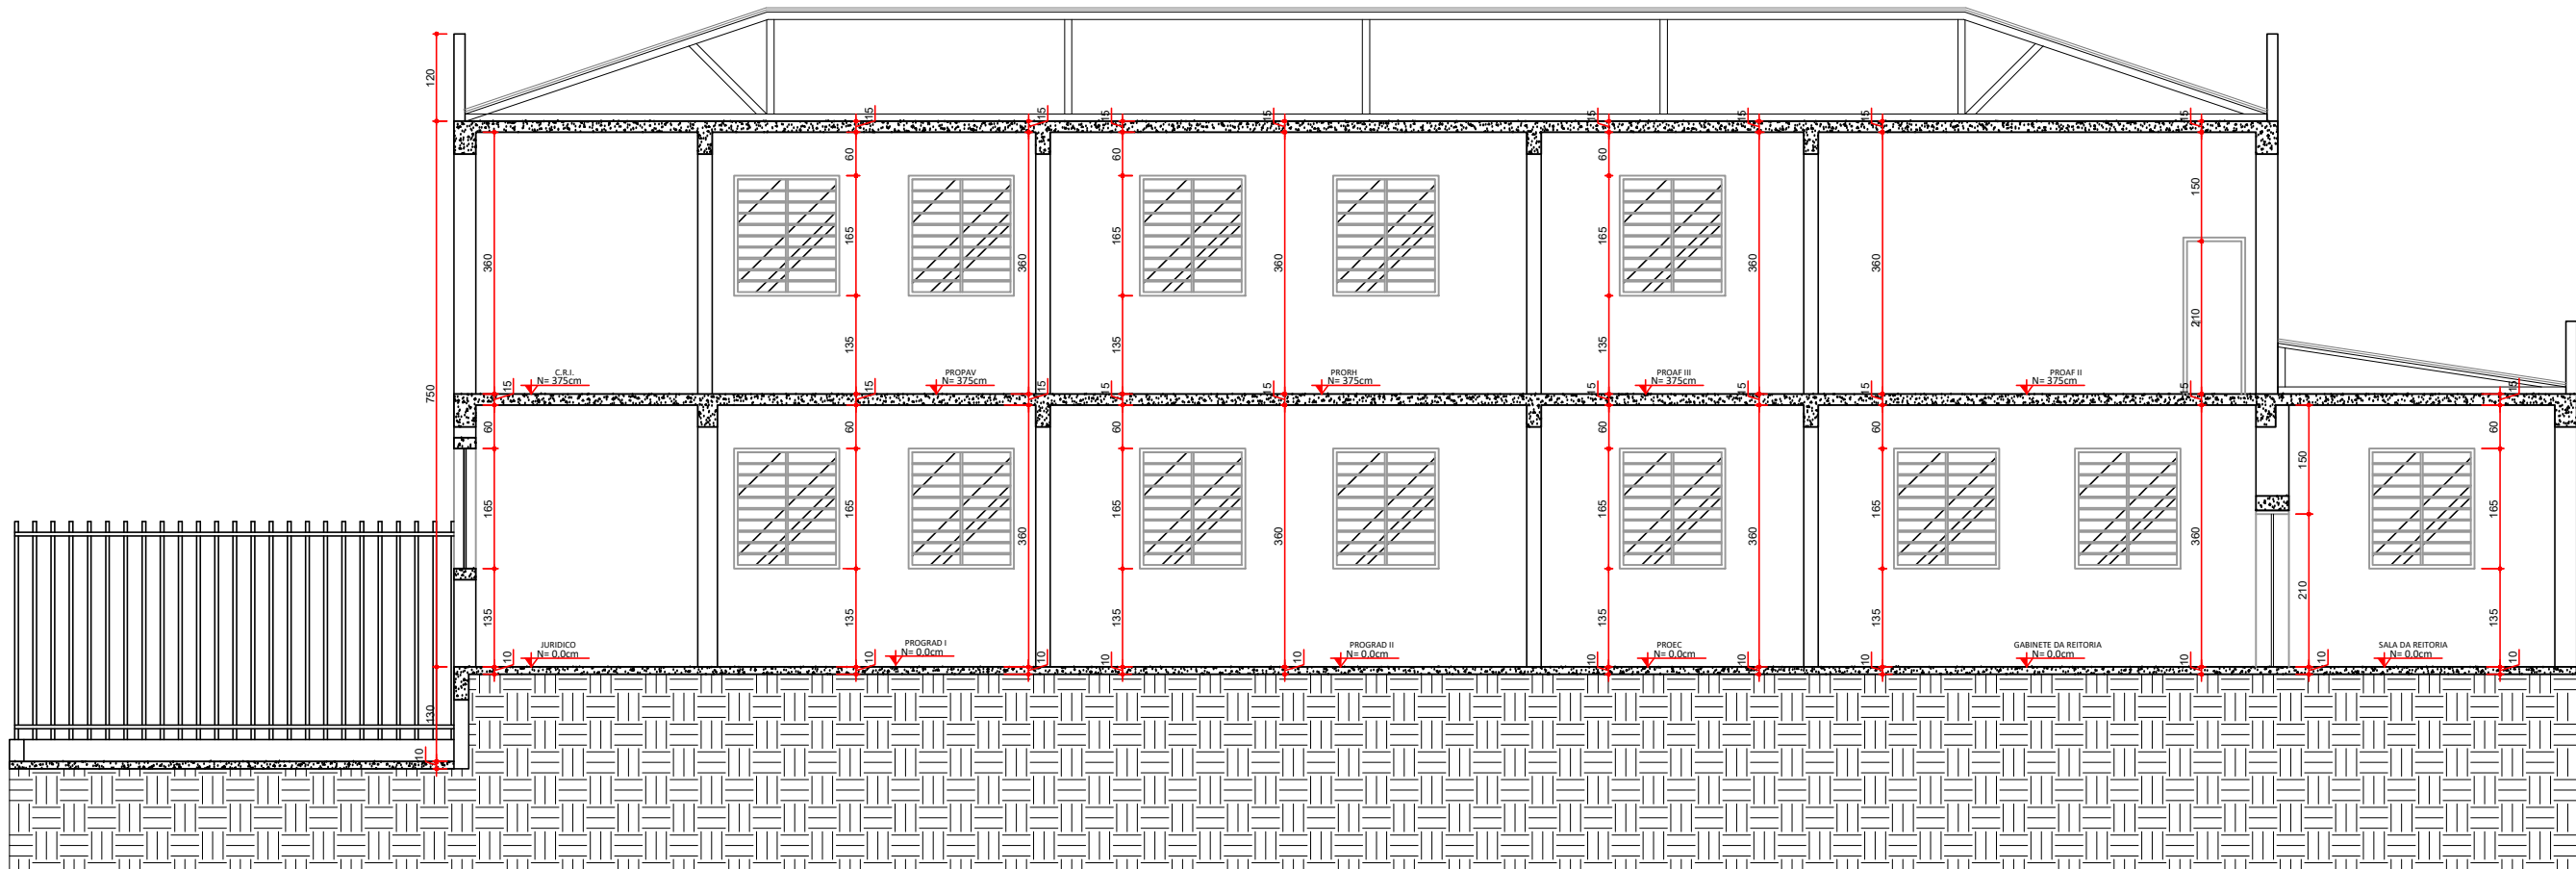


CORTE B-B
ESCALA 1:100
MEDIDAS EM CENTÍMETROS

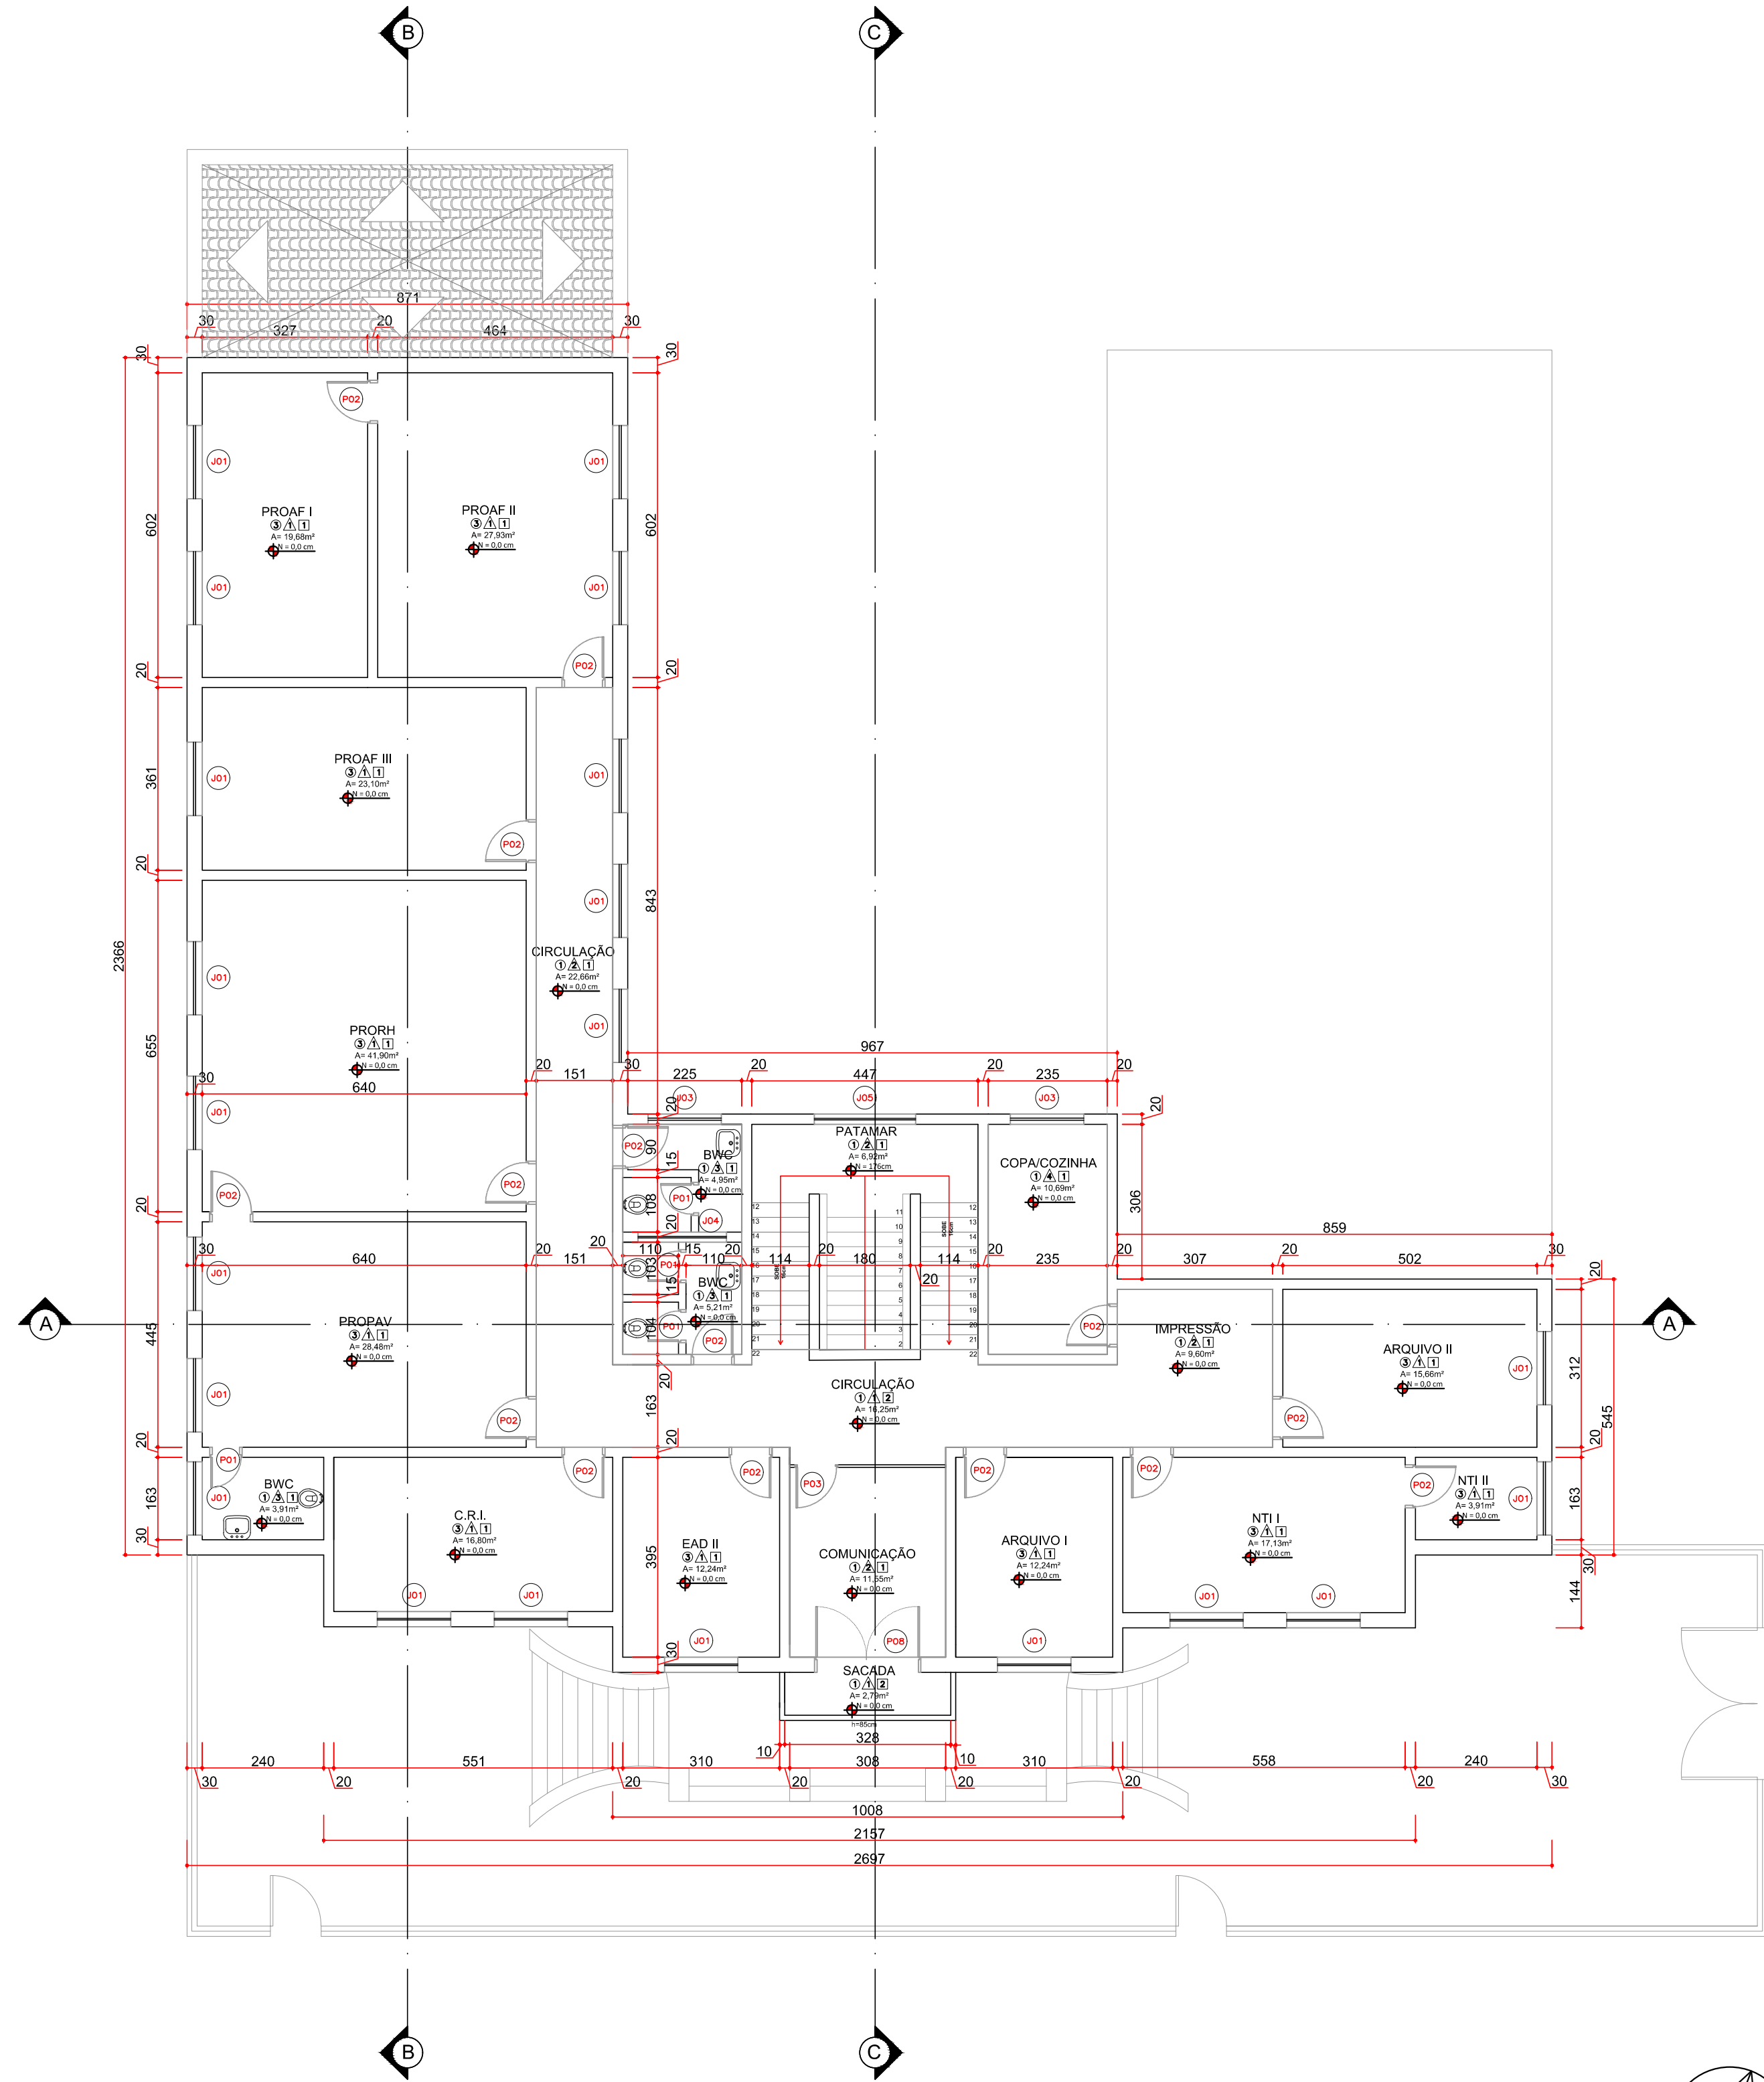


PLANTA BAIXA - PRIMEIRO PAVIMENTO
ESCALA 1:100
MEDIDAS EM CENTÍMETROS

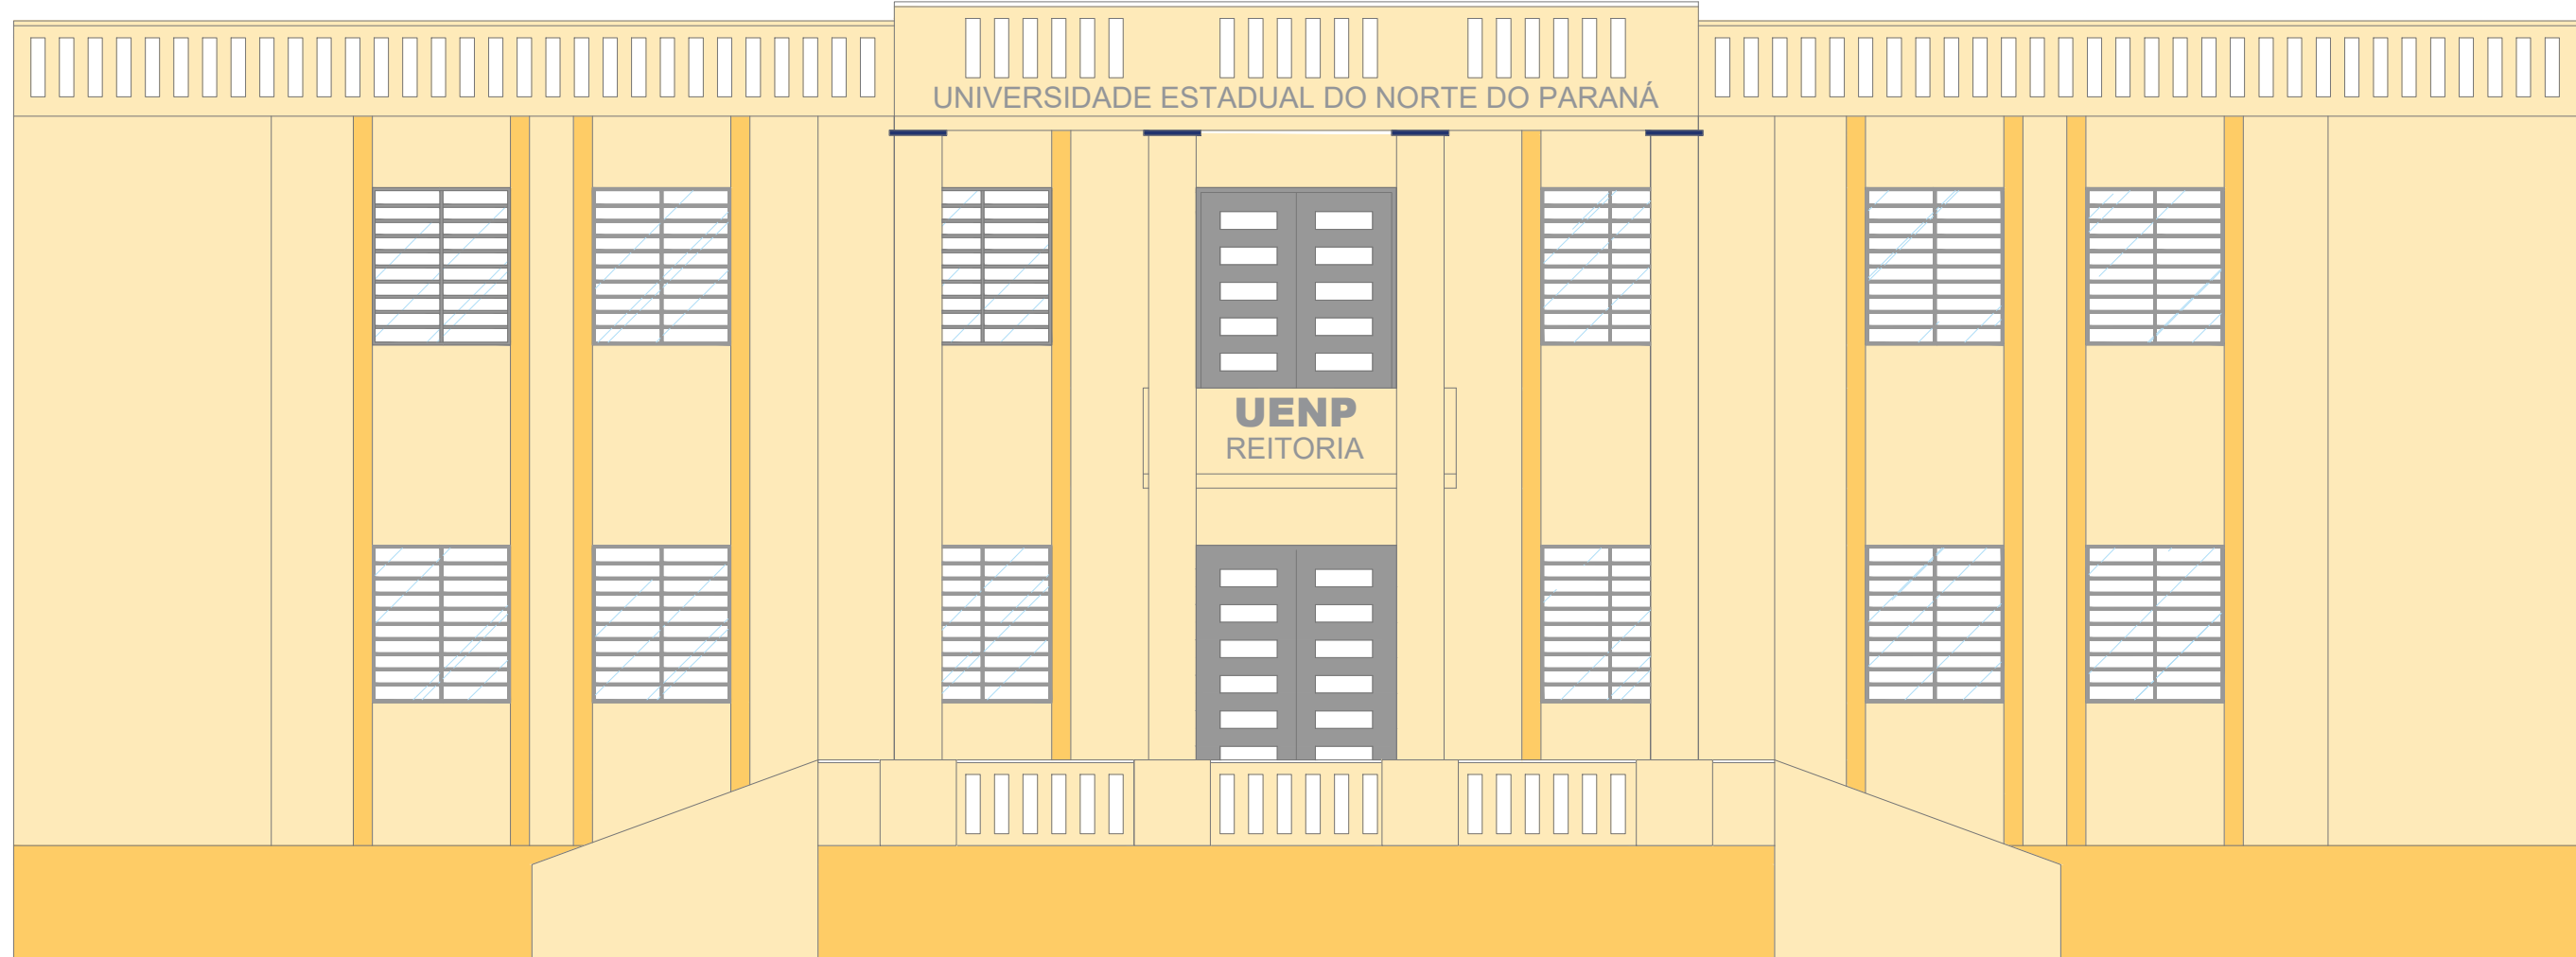

FACHADA
ESCALA 1:75

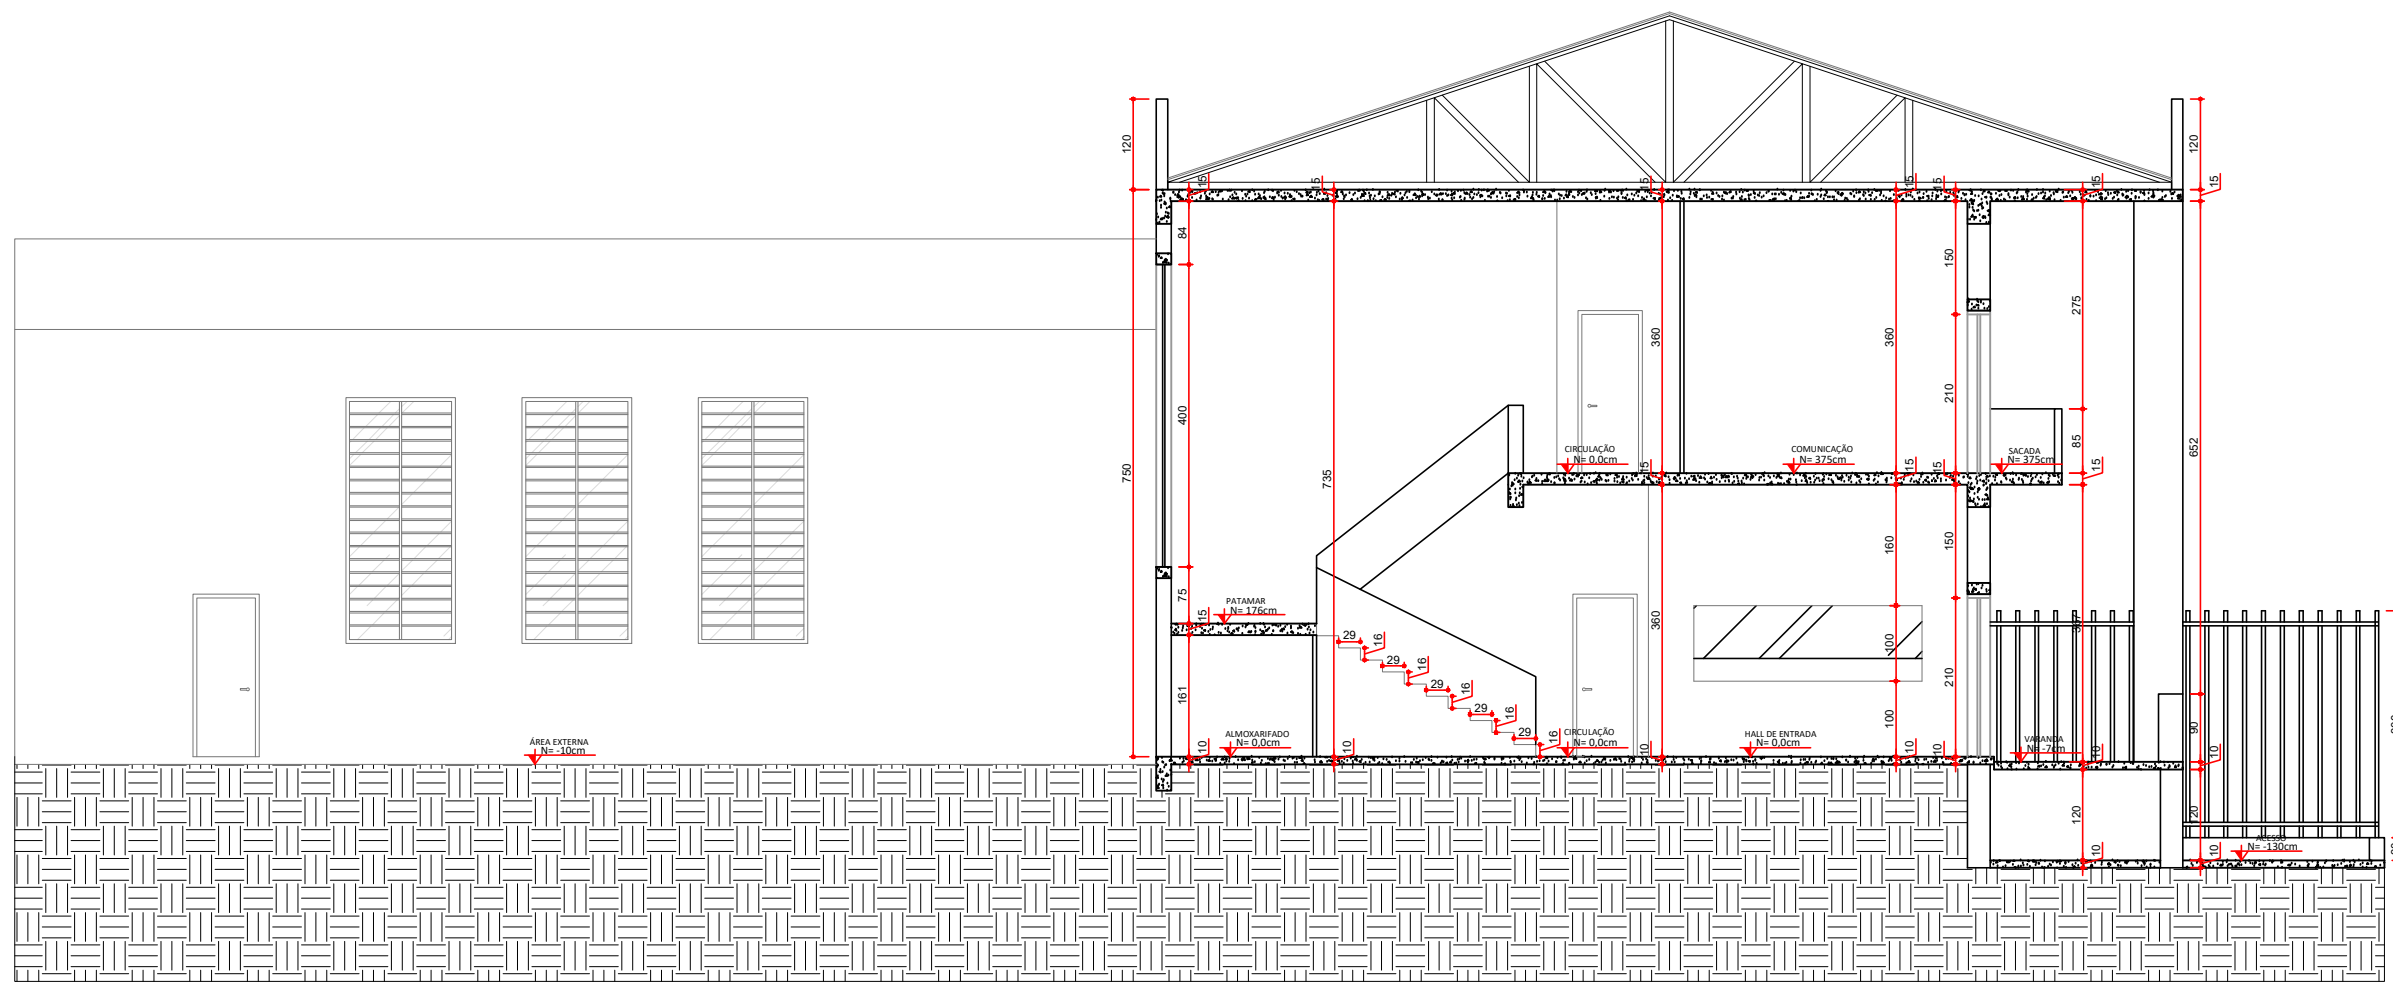

CORTE C-C
ESCALA 1:100
MEDIDAS EM CENTÍMETROS

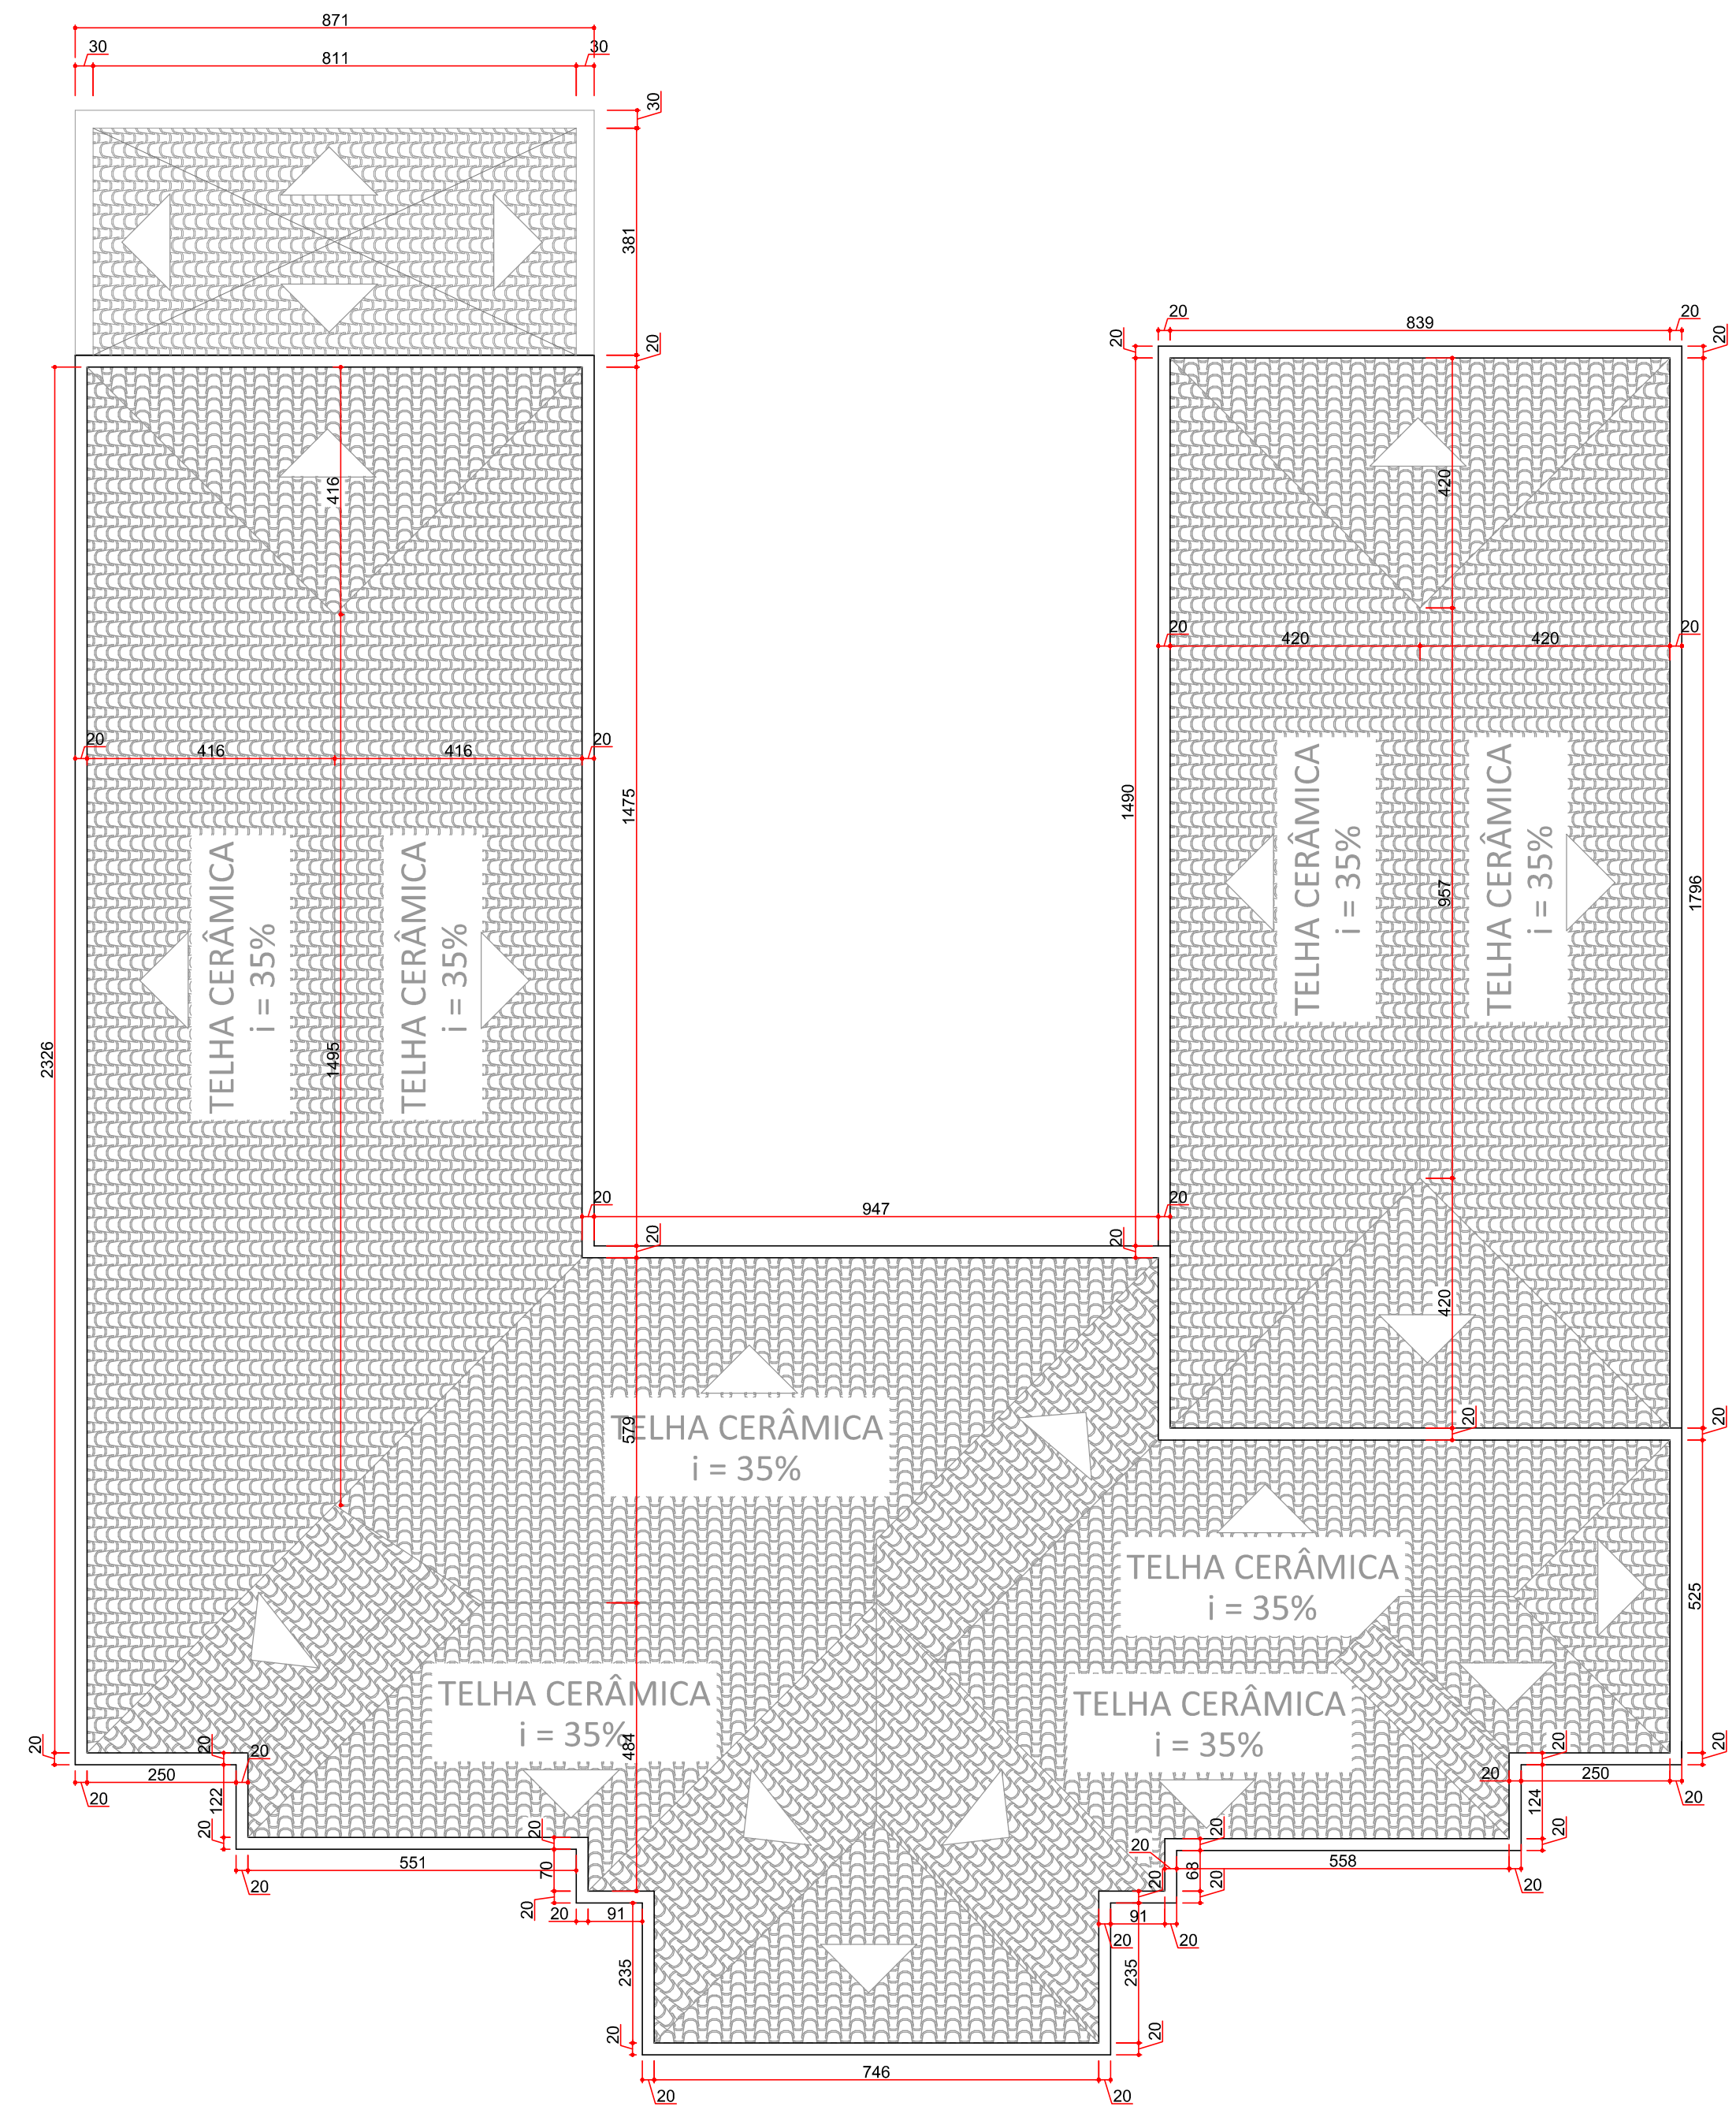

PLANTA DE COBERTURA
ESCALA 1:150
MEDIDAS EM CENTÍMETROS

RELAÇÃO DE REVESTIMENTOS	
PISOS	
○ GRANITO	
○ CERÂMICO	
○ LAMINADO	
○ CONCRETO	
PAREDES	
△ PINTURA LATEX	
△ PINTURA LATEX E MADEIRA (p=10cm)	
△ PINTURA LATEX E MADEIRA (p=20cm)	
△ LADRILHO	
TETO	
□ LAJE DE CONCRETO/PINTADA	

RELAÇÃO DE ESQUADRIAS				
ANELAS				
CÓDIGO	DIMENSÃO	PROFUND.	DESCRIÇÃO	QUANT.
PORTAS				
CÓDIGO	DIMENSÃO	PROFUND.	DESCRIÇÃO	QUANT.

UENP

UNIVERSIDADE ESTADUAL DO NORTE DO PARANÁ

PROJETO DE ARQUITETURA - REFORMA DA REITORIA/UENP

CONTEÚDO

AS BUILT - PRÉDIO DA REITORIA

PLANTA BAIXA /CORTES /FACHADA

PROPRIETARIO

UNIVERSIDADE ESTADUAL DO NORTE DO PARANÁ

LOCAL

AV. GETÚLIO VARGAS, 850

BAIRRO

CENTRO

SITUAÇÃO/OBSERVAÇÕES/ESTATÍSTICAS

ASSINATURAS

SEM ESCALA

RESERVADO PARA ORÇAMOS PÚBLICOS

DESENHO: LUCAS SANTOS
FELIPE FRANCO

DATA: NOVEMBRO/2019

ESCALA: INDICADA NO DESENHO

PRANCHAS

PROPAV

PRO-REITORIA DE PLANEJAMENTO E AVALIAÇÃO INSTITUCIONAL

SECRETARIA DE OBRAS

2/4