

LEGENDA	
	ALMELO TERRENO
	CURVA NIVELADA
	CURVA DE INTERFERÊNCIA
	RETO
	VEGETAÇÃO



**SITUAÇÃO DO TERRENO**  
SEM ESCALA  
MEDIDAS EM CENTÍMETROS

## UENP

UNIVERSIDADE ESTADUAL DO NORTE DO PARANÁ

PROJETO ARQUITETÔNICO  
CONTEÚDO  
LEVANTAMENTO TOPOGRÁFICO DO PARQUE DE CULTURA, EXTENSÃO E INOVAÇÃO

PROPRIETÁRIO UENP - UNIVERSIDADE ESTADUAL DO NORTE DO PARANÁ	INSCRIÇÃO MUNICIPAL
LOCAL AV. MARCIANO DE BARROS, 700	QUADRA/LOTE
BAIRRO BAIRRO ESTÁÇÃO	

SITUAÇÃO/OBSERVAÇÕES/ESTATÍSTICAS	ASSINATURAS
ÁREA DO TERRENO = 109.504,00m² ÁREA CONSTRUÍDA = 2318,47m² ÁREA A SER REFORMADA = 906m²	<div><div>CHRYLES BELOZINHO DE SA UNIVERSIDADE ESTADUAL DO NORTE DO PARANÁ UENP</div><div>RESPONSÁVEL TÉCNICO HELIP SCALIA FRANÇA ENGENHEIRO CIVIL (SP - 100990003/10)</div></div>

RESERVADO PARA ORGÃOS PÚBLICOS

DESENHO LETICIA SAMPAIO	DATA 06/08/2021	ESCALA 1:800	PRANCHAS 1/1
----------------------------	--------------------	-----------------	-----------------

**PROPAV**  
PRO-REITORIA DE PLANEJAMENTO E AVALIAÇÃO INSTITUCIONAL  
SECRETARIA DE OBRAS

## LEVANTAMENTO TOPOGRÁFICO

Assinatura Avançada realizada por: **Helip Scalia França** em 26/10/2021, 09:48. Inserido ao protocolo **18.241.963-0** por: **Letícia Sacoman Sampaio** em: 26/10/2021, 09:41. Documento assinado nos termos do Art. 38 do Decreto Estadual nº 7304/2021. A autenticidade deste documento pode ser validada no endereço: <https://www.e-proto.coil.gov.br/signweb/validarassinatura> com o código: **c1356eeac771a2b60693cc14457360f9b**.

Documento: **TOPOGRAFIA.pdf**.

Assinatura Avançada realizada por: **Felipe Scala Francica** em 26/10/2021 09:48.

Inserido ao protocolo **18.241.963-0** por: **Letícia Sacoman Sampaio** em: 26/10/2021 09:41.



Documento assinado nos termos do Art. 38 do Decreto Estadual nº 7304/2021.

A autenticidade deste documento pode ser validada no endereço:  
<https://www.eprotocolo.pr.gov.br/spiweb/validarAssinatura> com o código:  
**c156eeacf71a2b60d93cc144575b0f9b**.

SIMBOLOGIA	
1	PRÉDIO CENTRAL
2	PRÉDIO GALPÃO
3	GARAGEM



## UENP

UNIVERSIDADE ESTADUAL DO NORTE DO PARANÁ

PROJETO	PROJETO ARQUITETÔNICO
CONTEÚDO	IMPLANTAÇÃO DO PARQUE DE CULTURA, EXTENSÃO E INOVAÇÃO
IDENTIFICAÇÃO DOS PRÉDIOS A SEREM REFORMADOS	
PROPRIETÁRIO	UENP - UNIVERSIDADE ESTADUAL DO NORTE DO PARANÁ
LOCAL	AV. MARCIANO DE BARROS, 700
BAIRRO	BAIRRO ESTÁÇÃO
INSCRIÇÃO MUNICIPAL	QUADRA/LOTE

SITUAÇÃO/OBSERVAÇÕES/ESTATÍSTICAS	ASSINATURAS
ÁREA CONSTRUÍDA = 2318,47m²	
ÁREA A SER REFORMADA = 906m²	

RESERVADO PARA ORÇÃOS PÚBLICOS

DESENHO	DATA	ESCALA	PRANCHA
LEITEIA SAMPAIO	AGOSTO/2021	1:800	











**PROPAV**  
PRO-REITORIA DE PLANEJAMENTO E AVALIAÇÃO INSTITUCIONAL  
SECRETARIA DE OBRAS

1/6


### PLANTA DE IMPLANTAÇÃO

Assinatura Qualificada realizada por: **Felipe Scala França** em 26/10/2021 10:27. Assinatura Avançada realizada por: **Felipe Scala França** em 26/10/2021 09:46. Inserido ao protocolo **18.241.963-9** por: **Leticia Sacoman Sampaio** em 26/10/2021 09:43. 






PROJETO	
PROJETO ARQUITETÔNICO	
CONTEÚDO	
PLANTA BAIXA TABELAS	
PROJETO AS BUILT	
PRÉFECTURA	
UNIVERSIDADE ESTADUAL DO NORTE DO PARANÁ	
LOCAL	INSCRIÇÃO MUNICIPAL
MARCIANO DE BARROS, 700	
BARRIO	QUADRA/LOTE
BAIRRO OBSERVAÇÃO	
SITUAÇÃO/ESTADO/ESTATÍSTICAS	ASSINATURAS

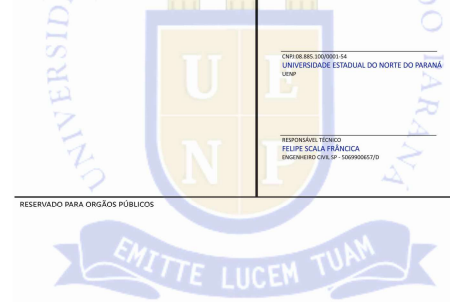



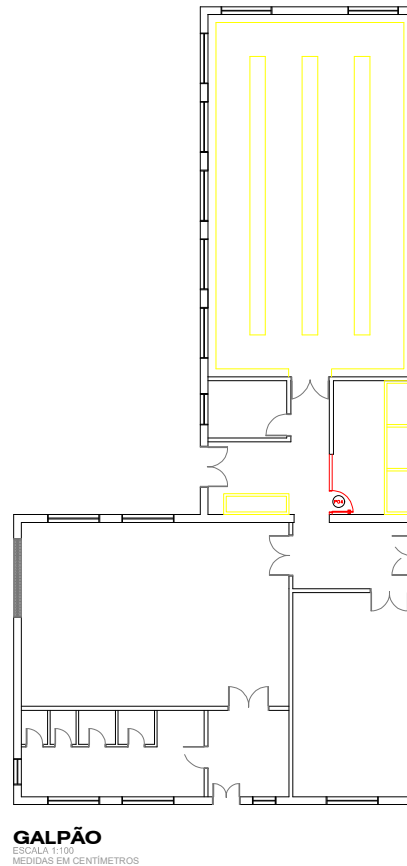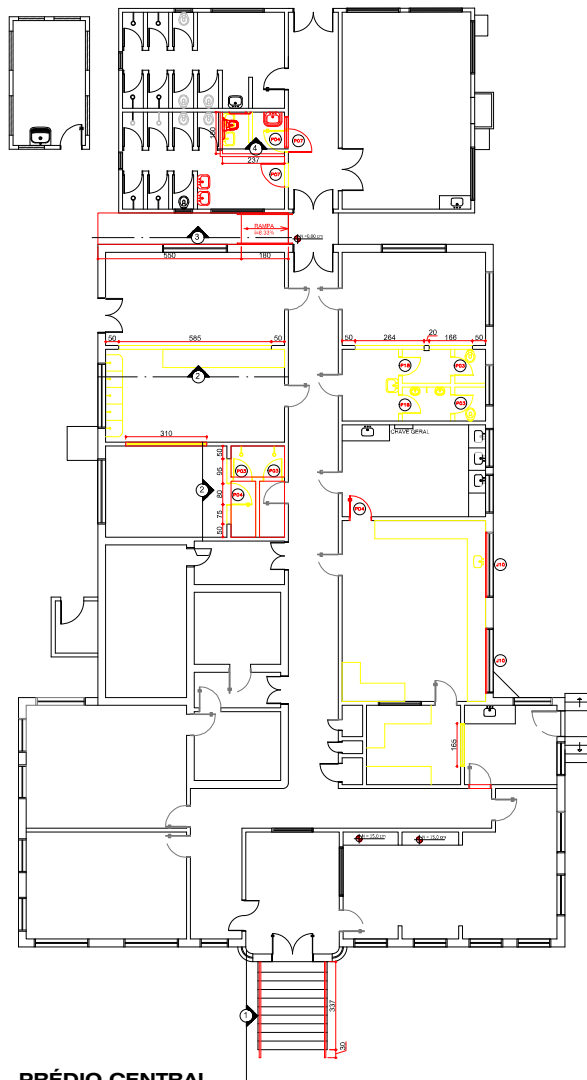

SIMBOLOGIA	
	MANTER
	À DEMOLIR
	À CONSTRUIR

## UENP

### UNIVERSIDADE ESTADUAL DO NORTE DO PARANÁ

PROJETO ARQUITETÔNICO  
CONTEÚDO  
PROJETO A DEMOLIR / A CONSTRUIR / DETALHES

PROPRIETÁRIO UENP - UNIVERSIDADE ESTADUAL DO NORTE DO PARANÁ	INSCRIÇÃO MUNICIPAL
LOCAL AV. MARCIANO DE BARROS, 700	QUADRA/LOTE
BAIRRO BAIRRO ESTÇÃO	





SITUAÇÃO/OBSERVAÇÕES/ESTATÍSTICAS	ASSINATURAS




DESENHO LÍZKA SAMPÃO	DATA AGOSTO/2021	ESCALA 1:100	PRANCHA
-------------------------	---------------------	-----------------	---------

PRO-REITORIA DE PLANEJAMENTO E AVALIAÇÃO INSTITUCIONAL  
SECRETARIA DE OBRAS

4/6

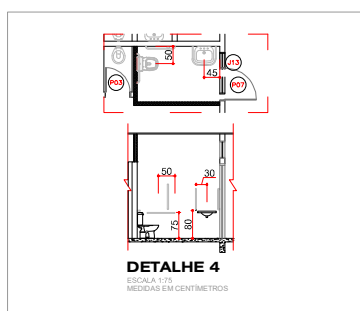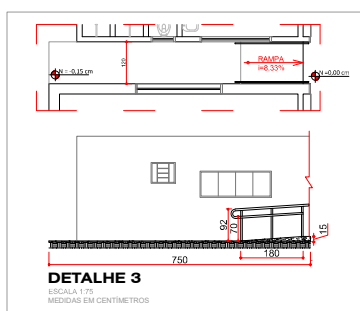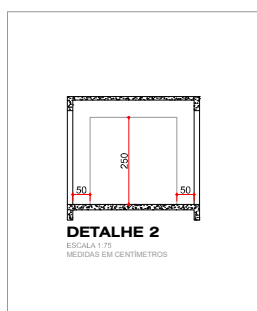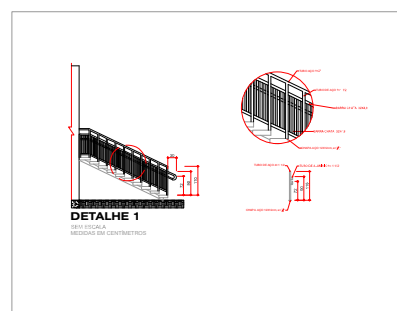



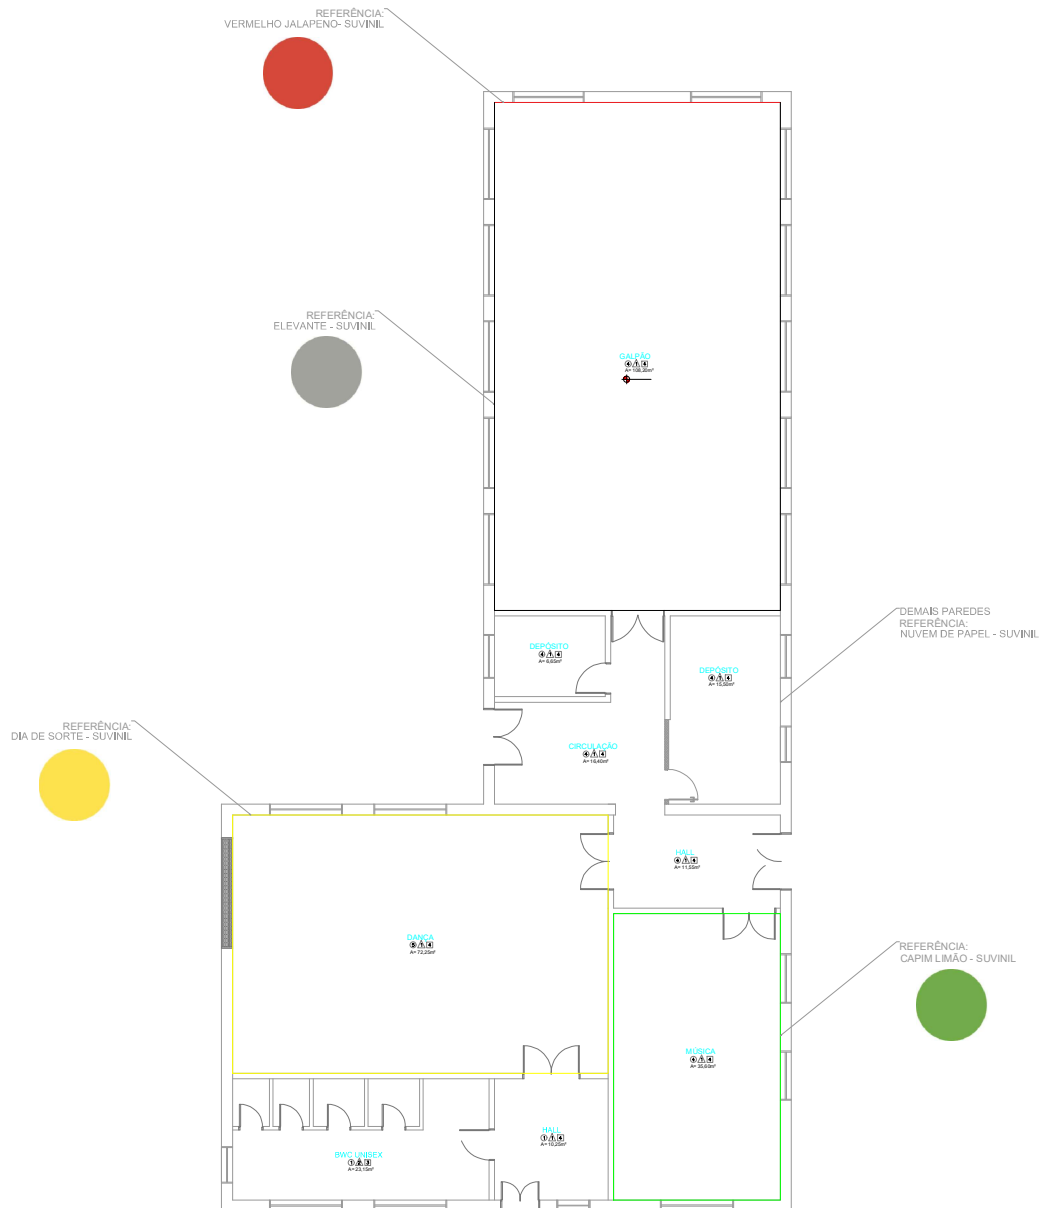

**GALPÃO - PAREDES**  
ESCALA 1:100  
MEDIDAS EM CENTÍMETROS

# UENP

## UNIVERSIDADE ESTADUAL DO NORTE DO PARANÁ

PROJETO  
PROJETO ARQUITETÔNICO

CONTEÚDO  
DETALHE DE PINTURA - GALPÃO CULTURAL

PROPRIETÁRIO  
UENP - UNIVERSIDADE ESTADUAL DO NORTE DO PARANÁ

LOCAL  
AV. MARCIANO DE BARROS, 700

INSCRIÇÃO MUNICIPAL

BAIRRO  
BAIRRO ESTAÇÃO

QUADRA/LOTE

SITUAÇÃO/OBSERVAÇÕES/ESTATÍSTICAS

ASSINATURAS

CNPJ: 08.885.100/0001-54  
UNIVERSIDADE ESTADUAL DO NORTE DO PARANÁ  
UENP

RESPONSÁVEL TÉCNICO  
FELIPE SCALA FRÂNCICA  
ENGENHEIRO CIVIL SP - 5069900657/D

RESERVADO PARA ORGÃOS PÚBLICOS

DESENHO  
LETICIA SAMPAIO

DATA  
AGOSTO/2021


ESCALA  
1:100

PRANCHA


**PROPAV**  
PRO-REITORIA DE PLANEJAMENTO E AVALIAÇÃO INSTITUCIONAL

5/6


RELAÇÃO DE REVESTIMENTOS	
PISOS	
①	BAIRRO COZIDO
②	CERÂMICO
③	ARDÓSIA
④	CIMENTO QUEIMADO
⑤	LAMINADO
PAREDE	
⚠	PINTURA LÁTEX
⚠	CERÂMICO h=220cm E PINTURA LÁTEX
TETO	
1	LAJE DE CONCRETO PINTADA
2	FORRO EM PVC
3	FORRO DE MADEIRA
4	SEM FORRO

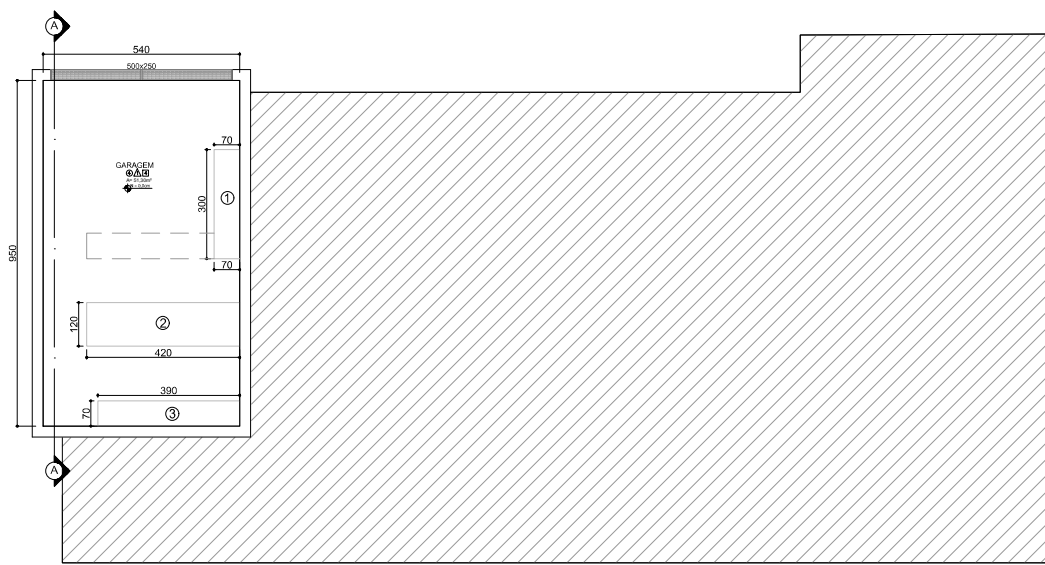

**GARAGEM**  
ESCALA 1:100  
MEDIDAS EM CENTÍMETROS

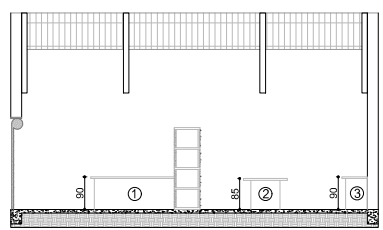

**CORTE A-A**  
ESCALA 1:80  
MEDIDAS EM CENTÍMETROS

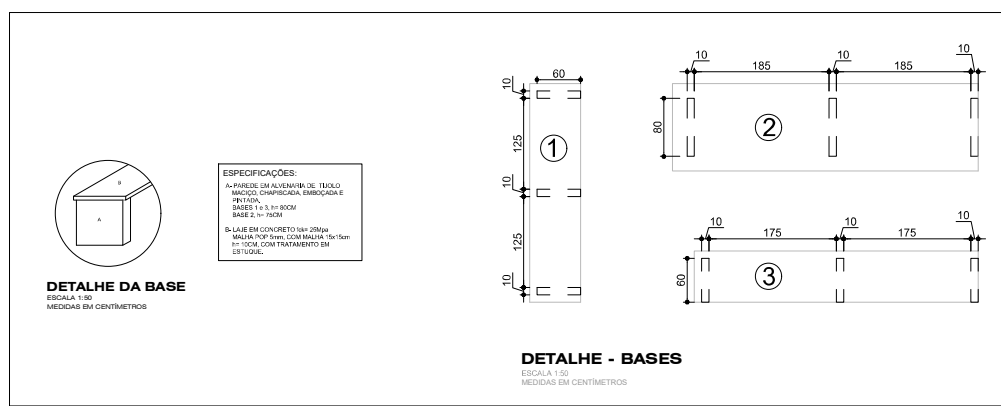

ESPECIFICAÇÕES:  
A- PAREDE EM ALVENARIA DE TUDO  
MACIO, CHARRISADA, EMBOCADA E  
PINTADA.  
BASES 1 e 3 h= 80cm/  
h= 10cm, COM TRATAMENTO EM  
ESTUQUE.

**DETALHE - BASES**  
ESCALA 1:50  
MEDIDAS EM CENTÍMETROS

## UENP

### UNIVERSIDADE ESTADUAL DO NORTE DO PARANÁ

PROJETO  
PROJETO ARQUITETÔNICO  
CONTEÚDO  
GARAGEM - PLANTA BAIXA/ CORTE

PROPRIETÁRIO  
UENP - UNIVERSIDADE ESTADUAL DO NORTE DO PARANÁ  
LOCAL  
AV. MARCIANO DE BARROS, 700  
BAIRRO  
BAIRRO ESTAÇÃO  
INSCRIÇÃO MUNICIPAL  
QUADRA/LOTE

SITUAÇÃO/OBSERVAÇÕES/ESTATÍSTICAS  
ASSINATURAS  
CNPJ 08.885.100/0001-54  
UNIVERSIDADE ESTADUAL DO NORTE DO PARANÁ  
UENP  
RESPONSÁVEL TÉCNICO  
FELIPE SCALA FRÂNCICA  
ENGENHEIRO CIVIL SP - 5069900657/D

RESERVADO PARA ORGÃOS PÚBLICOS  
EMITTE LUCEM TUAM

DESENHO  
LETICIA SAMPAIO  
DATA  
AGOSTO/2021  
ESCALA  
1:100  
PRANCHA  
6/6  
PRO-REITORIA DE PLANEJAMENTO E AVALIAÇÃO INSTITUCIONAL  
SECRETARIA DE OBRAS



Documento: **ARQUITETONICO.pdf**.

Assinatura Qualificada realizada por: **Fatima Aparecida da Cruz Padoan** em 26/10/2021 10:27.


Assinatura Avançada realizada por: **Felipe Scala Francica** em 26/10/2021 09:48.

Inserido ao protocolo **18.241.963-0** por: **Leticia Sacoman Sampaio** em: 26/10/2021 09:43.




Documento assinado nos termos do Art. 38 do Decreto Estadual nº 7304/2021.


A autenticidade deste documento pode ser validada no endereço:  
<https://www.eprotocolo.pr.gov.br/spiweb/validarAssinatura> com o código:  
**3332aa73897cca2f02acd965e5fe5fb24**.

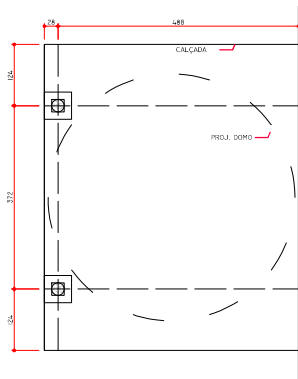


LOCAÇÃO PILARES  
ESC. 1:50

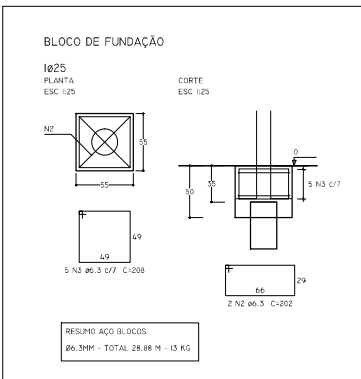

BLOCOS FUND.  
ESC. 1:25

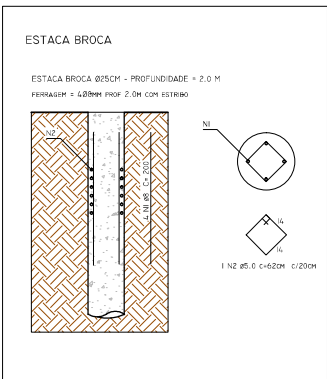


DETALHE BROCAS  
SEM ESC.

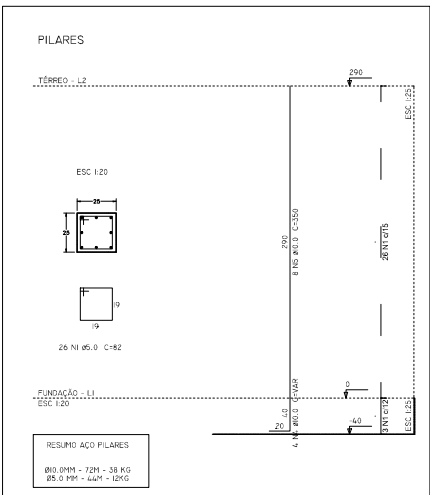

PILARES  
ESC. 1:20




LOCALIZAÇÃO DA ESTRUTURA  
SEM ESCALA

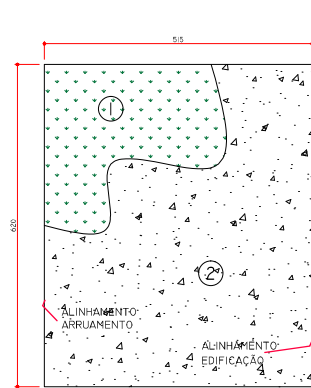


1. LIMPEZA TERRENO, INCLUSIVE REMOÇÃO DE RAÍZES REMANESCENTES. PREPARAR TERRENO, COM COMPACTAÇÃO E NIVELAMENTO
2. EXECUTAR CALÇADA DE CONCRETO COM ESPESURA DE 6CM, NÃO ARMADO.


CALÇADA  
ESC. 1:50

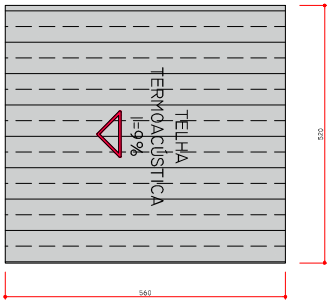


COBERTURA  
ESC. 1:50

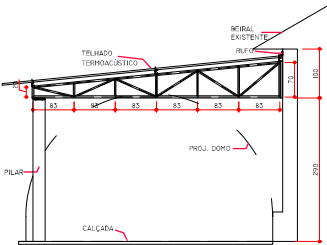

CORTE ESQUEMÁTICO  
ESC. 1:50

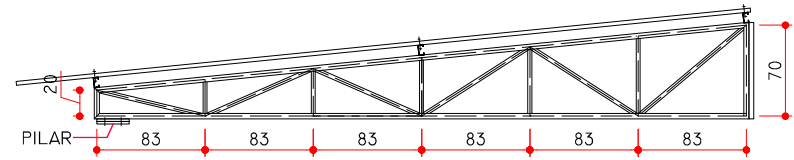

MEIA TESOURA - DETALHAMENTO  
ESC. 1:25

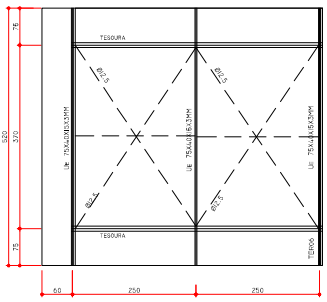

DETALHE ESTRUTURAL COBERTURA  
ESC. 1:50

**UENP**  
UNIVERSIDADE ESTADUAL DO NORTE DO PARANÁ

PROJETO: CALÇADA, ESTRUTURA E COBERTURA - DOMO

OBRA: PARQUE DE CULTURA, EXTENSÃO E INOVAÇÃO DA UENP

PROPRIETÁRIO: UNIVERSIDADE ESTADUAL DO NORTE DO PARANÁ - UENP  
RESPONSÁVEL TÉCNICO: FELIPE SCALAPARINCA

DESENHO: FELIPE DATA: 01/07/2021 ESCALA: INDICADA PRANCHAS: 1/1

PROPAV  
PRO-REITORIA DE PLANEJAMENTO E AVALIAÇÃO INSTITUCIONAL  
SECRETARIA DE OBRAS

Documento: **TRU\_01.pdf**.





Assinatura Avançada realizada por: **Felipe Scala Francica** em 26/10/2021 09:48.

Inserido ao protocolo **18.241.963-0** por: **Letícia Sacoman Sampaio** em: 26/10/2021 09:44.



Documento assinado nos termos do Art. 38 do Decreto Estadual nº 7304/2021.

A autenticidade deste documento pode ser validada no endereço:  
<https://www.eprotocolo.pr.gov.br/spiweb/validarAssinatura> com o código:  
**a7d14e912e396345124f298763f18b9**.

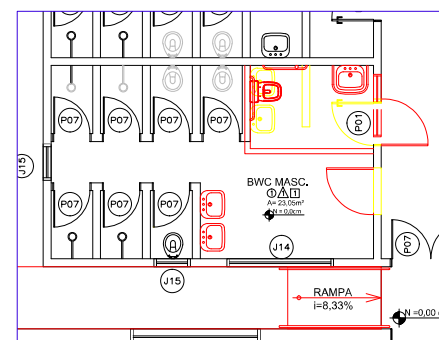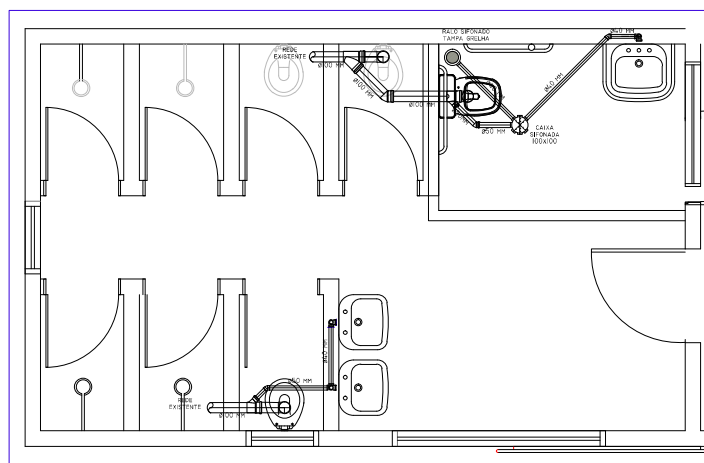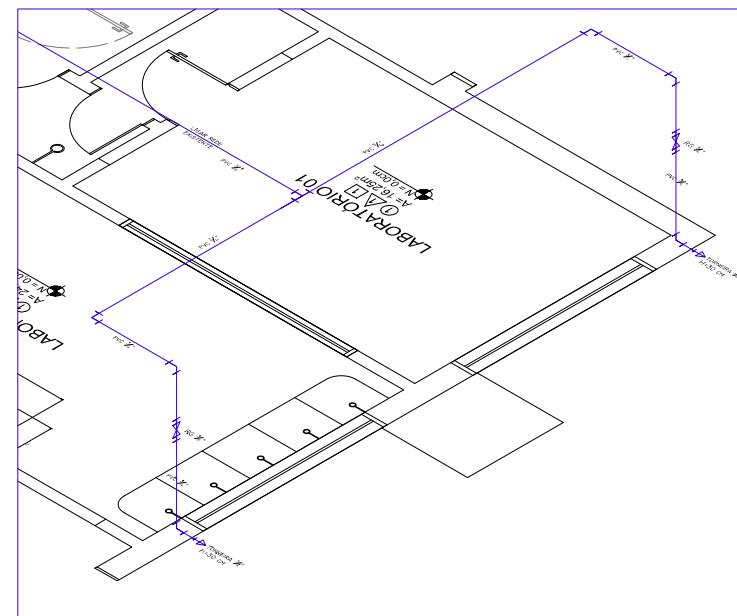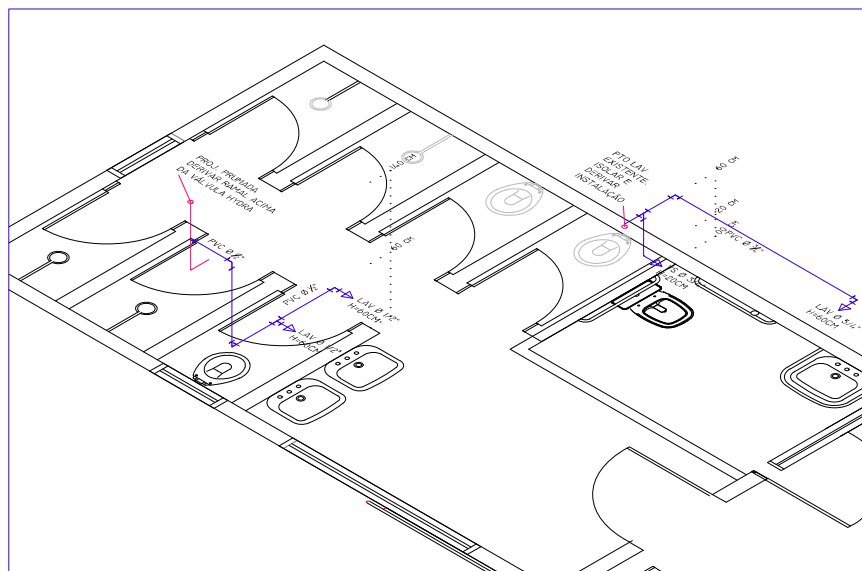

## NOTAS

Documento: **HIDROSSANITARIA\_TECPAR\_01.01.pdf**.



Assinatura Avançada realizada por: **Felipe Scala Francica** em 26/10/2021 09:48.

Inserido ao protocolo **18.241.963-0** por: **Letícia Sacoman Sampaio** em: 26/10/2021 09:46.



Documento assinado nos termos do Art. 38 do Decreto Estadual nº 7304/2021.

A autenticidade deste documento pode ser validada no endereço:  
<https://www.eprotocolo.pr.gov.br/spiweb/validarAssinatura> com o código:  
**4f1b50272d2357eb5446cee9d45e33a1**.

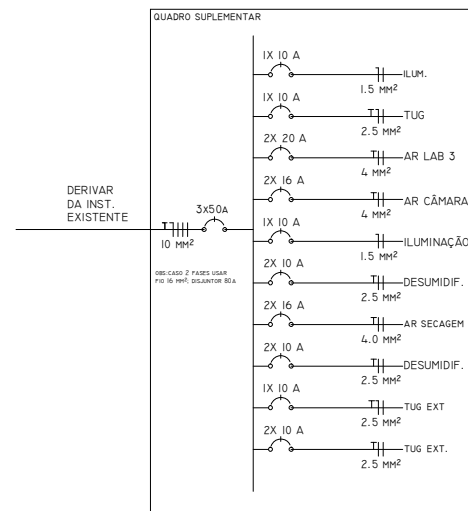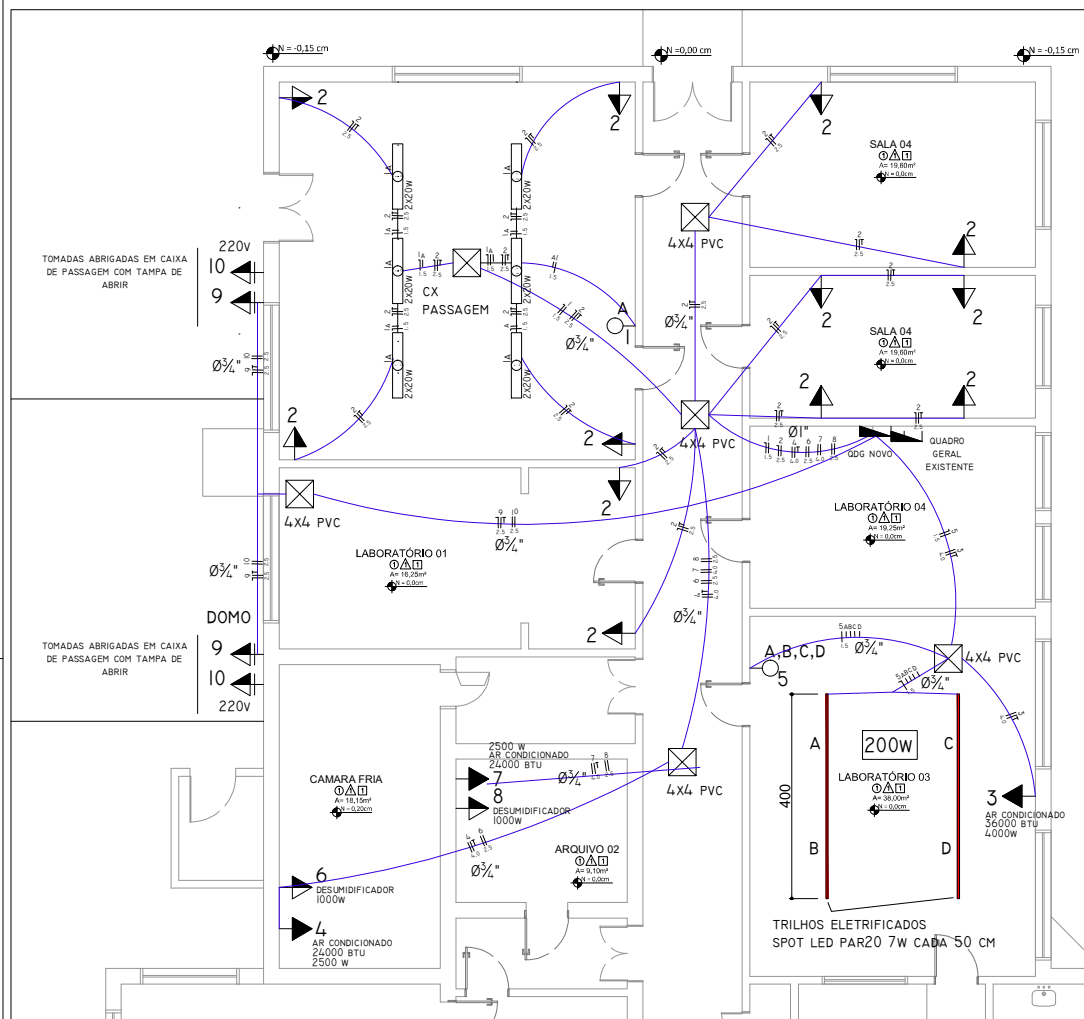

LEGENDA SIMBOLOGIA	
	TOMADA SOBREPOR 2P+T - H=220CM
	TOMADA SOBREPOR 2P+T - H=120CM
	TOMADA SOBREPOR 2P+T - H=30CM
	TOMADA EXTERNA
	CAIXA DE PASSAGEM EM PVC
	INTERRUPTOR SIMPLES DE SOBREPOR - H=120CM

## NOTAS

- TODAS DESCIDAS APARENTES SERÃO EM PVC RÍGIDO; SOBRE O FORRO, CORRER COM ELETRODUTO PVC FLEXÍVEL ANTICHAMA
- TOMADAS INTERNAS SERÃO DO TIPO SOBREPOR EM CONDULETE DE ALUMÍNIO.
- TOMADAS EXTERNAS SERÃO DE SOBREPOR EM CAIXA BLINDADA.
- BITOLAS NÃO ESPECIFICADAS ADOTAR 0½"
- ATERRAR TODAS AS TOMADAS
- CONSULTAR PROJ. ARQUITETÔNICO PARA LAYOUT E MEDIDAS




# INSTALAÇÕES ELÉTRICAS - INTERIOR

ESCALA 1:50  
MEDIDAS EM CENTÍMETROS

<b>UENP</b>			
UNIVERSIDADE ESTADUAL DO NORTE DO PARANÁ			
PROJETO	INSTALAÇÕES ELÉTRICAS - INTERIOR		
OBRA	PARQUE DE CULTURA, EXTENSÃO E INOVAÇÃO DA UENP		
PROPRIETÁRIO	RESPONSÁVEL TÉCNICO		
DESIGNHO	DATA	ESCALA	FRANCHA
FELIPE	AGOSTO / 2021	INDICADA	
<b>PROPAV</b> PRO-REITORIA DE PLANEJAMENTO E AVALIAÇÃO INSTITUCIONAL SECRETARIA DE OBRAS			





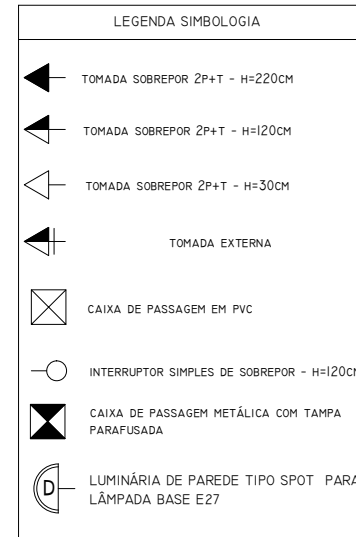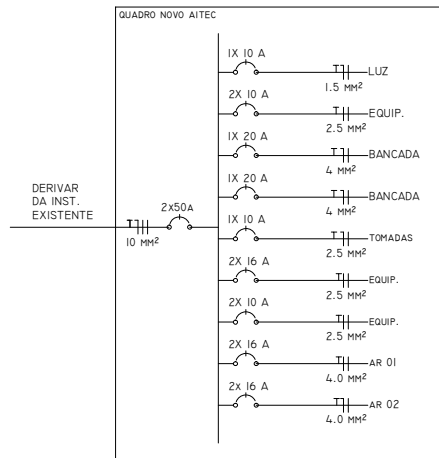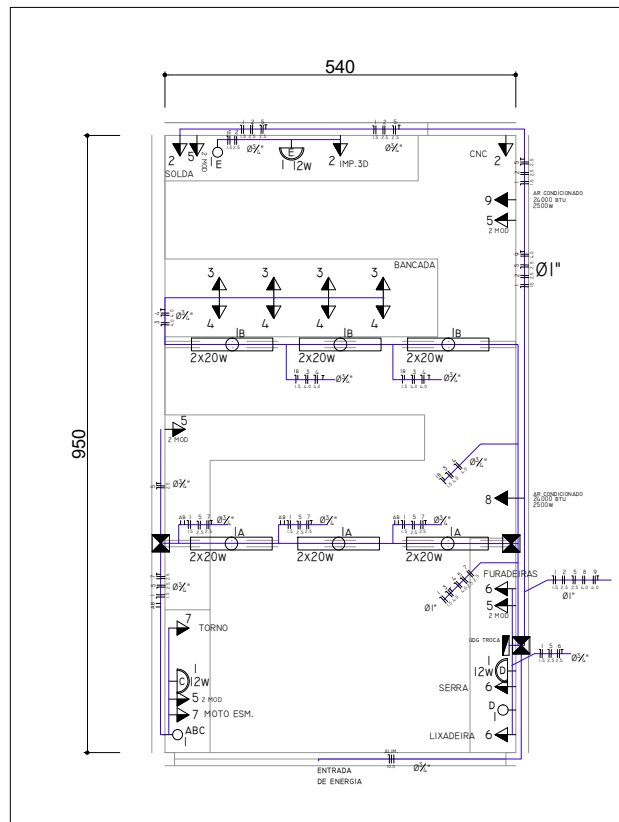

## INSTALAÇÕES ELÉTRICAS - AITEC

ESCALA 1:50  
MEDIDAS EM CENTÍMETROS

### NOTAS

- TODAS DESCIDAS APARENTES SERÃO EM AÇO GALVANIZADO ;
- TOMADAS INTERNAS SERÃO DO TIPO SOBREPOR EM CONDULETE DE ALUMÍNIO.
- BITOLAS NÃO ESPECIFICADAS ADOTAR 0,75"
- ATERRAR TODAS AS TOMADAS
- CONSULTAR PROJ ARQUITETÔNICO PARA LAYOUT E MEDIDAS

MEMÓRIA DE CÁLCULO																						
DADOS			CONDUTORES											DISJUNTORES								
CIRCUITO	POT. (W)	IP (A)	CAPACIDADE DE CORRENTE						QUEDA DE TENSÃO				SEÇÃO MINIMA (MM²)	SEÇÃO ADOTADA (MM²)	F. N. PE (MM²)	I2 (A)	POLARIDADE	IDISJ (A)	I2 (A)	VERIFICAÇÃO	IDISJ. (A)	
			TIPO INSTALAÇÃO	C.C.	N. JUNTOS	FCA	FCT	IP (A)	SEÇÃO (MM²)	E	TENSÃO (V)	L (KM)										AV
1	276,00	2,17	B5	2	5	0,6	0,94	3,85326	1,00	0,04	127	0,02	116,88	1,5	1,5	1,5	17,5	MONO	10	13,5	25,375	
2	1500,00	6,82	B5	2	5	0,6	0,94	12,089	1,50	0,04	220	0,02	64,533	1,5	2,5	2,5	26	BIPOLAR	10	13,5	36,8	
3	1600,00	12,60	B5	2	5	0,6	0,94	22,3376	4,00	0,04	127	0,02	20,161	2,5	2,5	4,0	32	MONO	20	27	46,4	
4	1600,00	12,60	B5	2	5	0,6	0,94	22,3376	4,00	0,04	127	0,02	20,161	2,5	2,5	4,0	32	MONO	20	27	46,4	
5	1000,00	7,87	B5	2	5	0,6	0,94	13,961	1,50	0,04	127	0,02	32,258	1,5	2,5	2,5	26	MONO	10	13,5	36,8	
6	2050,00	9,32	B5	2	5	0,7	0,94	14,1616	1,50	0,04	220	0,01	94,439	1,5	2,5	2,5	26	BIPOLAR	16	21,6	36,8	
7	1400,00	6,36	B5	2	5	0,6	0,94	11,283	1,50	0,04	220	0,015	92,19	1,5	2,5	2,5	26	BIPOLAR	10	13,5	36,8	
8	2500,00	11,36	B5	2	5	0,6	0,94	20,1683	4,00	0,04	220	0,015	51,627	1,5	2,5	4,0	32	BIPOLAR	16	21,6	46,4	
9	2500,00	11,36	B5	2	5	0,6	0,94	20,1683	4,00	0,04	220	0,015	51,627	1,5	2,5	4,0	32	BIPOLAR	16	21,6	46,4	
QUADRO	7575,00	34,43	B5	2	1	1	0,94	36,6296	10,00	0,04	220	0,02	12,779	4	2,5	10	57	BIPOLAR	50	67,5	82,65	

**UENP**  
UNIVERSIDADE ESTADUAL DO NORTE DO PARANÁ

PROJETO: **INSTALAÇÕES ELÉTRICAS - AITEC**

OBRA: **PARQUE DE CULTURA, EXTENSÃO E INOVAÇÃO DA UENP**

PROPRIETÁRIO: **RESPONSÁVEL TÉCNICO**

DESENHO: **FELIPE** DATA: **ABRIL/2021** ESCALA: **INDICADA** PRANCHAS:

**PROPAV**  
PRO-REITORIA DE PLANEJAMENTO E AVALIAÇÃO INSTITUCIONAL  
SECRETARIA DE OBRAS

**3/3**

Documento: **ELETRICO.pdf**.

Assinatura Avançada realizada por: **Felipe Scala Francica** em 26/10/2021 09:48.

Inserido ao protocolo **18.241.963-0** por: **Letícia Sacoman Sampaio** em: 26/10/2021 09:47.



Documento assinado nos termos do Art. 38 do Decreto Estadual nº 7304/2021.

A autenticidade deste documento pode ser validada no endereço:  
<https://www.eprotocolo.pr.gov.br/spiweb/validarAssinatura> com o código:  
**ffca70dcb010b7920a76e38415e57046**.